

入 札 説 明 書

令和6年度国立研究開発法人国立環境研究所 研究本館Ⅲ化学物質管理区域空調(AC-5)更新工事

[電 子 入 札 シ ス テ ム 対 応]

令和7年4月

国立研究開発法人国立環境研究所

当研究所の一般競争に係る入札公告（令和 7 年 4 月 3 日付）に基づく入札については、関係法令に定めるもののほか、この入札説明書による。

1. 競争入札に付する事項

- (1) 件 名 【電子入札システム対応】令和 6 年度国立研究開発法人国立環境研究所 研究本館Ⅲ化学物質管理区域空調(AC-5)更新工事
- (2) 工 期 契約締結日から令和 8 年 3 月 3 1 日まで
- (3) 工 事 内 容 仕様書（図面等の関連書類を含む）による。
- (4) 工 事 場 所 同上
- (5) 入札保証金 免除
- (6) 契約保証金 納付。ただし、金融機関又は保証事業会社の保証をもって契約保証金の納付に代えるものとする。また、公共工事履行保証証券による保証を付し、又は履行保証保険契約の締結を行った場合は、契約保証金を免除する。なお、契約保証金の額、保証金額又は保険金額は、請負代金額の 10 分の 1 以上とする。ただし、低入札価格調査を受けたもののとの契約については請負代金額の 10 分の 3 以上とする。

2. 競争参加に必要な資格

- (1) 令和 7・8 年度環境省競争参加資格（建設工事等）の「機械設備工事」において、「A」又は「B」の等級に格付けされており、茨城県、栃木県、埼玉県、千葉県又は東京都内に本店、支店又は営業所を有する者であること。
- (2) 国立研究開発法人国立環境研究所契約事務取扱細則第 5 条の規定に該当しない者であること。なお、未成年者、被保佐人又は被補助人であって、契約締結のために必要な同意を得ている者については、同条中、特別の理由がある場合に該当する。
- (3) 国立研究開発法人国立環境研究所契約事務取扱細則第 6 条の規定に該当しない者であること。
- (4) 契約者等から取引停止の措置を受けている期間中の者でないこと。
- (5) 入札説明書において示す暴力団排除等に関する誓約事項に誓約できる者であること。
- (6) 以下に定める届出の義務を履行していない建設業者（当該届出の義務がない者を除く。）でないこと。
 - ・健康保険法（大正 11 年法律第 70 号）第 48 条の規定による届出の義務
 - ・厚生年金保険法（昭和 29 年法律第 115 号）第 27 条の規定による届出の義務
 - ・雇用保険法（昭和 49 年法律第 116 号）第 7 条の規定による届出の義務
- (7) 入札参加者（企業）は、研究施設または研究施設を有する建物（大学など）における空調設備更新工事について、平成 27 年度以降までに完成した業務実績が 1 件以上あること。
- (8) 配置予定の監理（主任）技術者は、1 級又は 2 級管工事施工管理技士の資格を有し、かつ、監理技術者資格者証の交付を受けていること。
- (9) 配置予定の主任（監理）技術者は、研究施設または大学における空調設備更新工事について、平成 27 年度以降公示日までに完成した業務実績が 1 件以上あること。

3. 電子入札システムの利用

本件調達では電子入札システムで行う。なお、同システムによりがたい者は、紙入札方式によることができる。

・<https://www.ebs-cloud.fwd.ne.jp/CALS/Accepter/index.jsp?name1=06A0064006A00600>

なお、同システムによりがたい者は、紙入札方式によることができる。ただし、紙入札方式参加届（別紙 1）を 7. ①及び②に示す期限及び方法により提出すること。提出は、書面の持参若しくは郵送又は電子メールによること。

4. 入札心得

- (1) 入札参加者は、仕様書及び添付書類を熟読のうえ、入札しなければならない。
- (2) 入札参加者は、前項の書類について疑義があるときは、関係職員の説明を求めることができる。
- (3) 入札参加者は、入札後、仕様書及び添付書類についての不明等を理由として異議を申し立てることはできない。
- (4) 入札に参加しようとする者に対する現場説明会は行わない。

5. 入札及び開札の日時及び場所

令和7年5月1日（木）16時00分
国立研究開発法人国立環境研究所 研究本館Ⅱ 1階 第1会議室
（茨城県つくば市小野川16-2）

6. 入札説明書等に対する質問

（1）入札説明書に対する質問がある場合においては、次に従い、電子メールにより提出すること。

①提出期間：令和7年4月3日（木）から令和7年4月11日（金）16時00分まで。

②提出方法：電子メールによるデータ（指定様式（※））の送付とする（データ送付先:chotatsu@nies.go.jp）。なお、メールの件名を【質問の提出（令和6年度国立研究開発法人国立環境研究所 研究本館Ⅲ化学物質管理区域空調(AC-5)更新工事）（担当：林）】とすること。

※当研究所WEBサイトに掲載（本入札説明書掲載先と同一ページ）

（2）（1）の質問に対する回答書は、次のとおり閲覧に供する。

①期 間：令和7年4月16日（水）10時00分から

令和7年5月1日（木）16時00分まで。

②閲覧場所：当研究所WEBサイト（本入札説明書掲載先と同一ページ）

（3）（1）の質問がない場合、（2）については行わないものとする。

7. 本入札説明書2.（1）、（6）、（7）、（8）及び（9）の証明書の提出

入札に参加しようとする者は、下表及び①～③の記載事項に従い提出すること。なお、提出された書類に疑義等がある場合は、追加の書類提出を求める場合がある。

提出書類一覧

証明事項	提出書類
本入札説明書2.（1）	資格審査結果通知書の写し。なお、茨城県、栃木県、埼玉県、千葉県又は東京都内に本店がない場合は、茨城県、栃木県、埼玉県、千葉県又は東京都内に支店又は営業所を有することが確認できる書類（例：現在事項全部証明書の写し、会社パンフレット）も併せて提出すること。
本入札説明書2.（6）	建設業法施行規則（昭和24年建設省令第14号）第21条の4に規定する通知書の写し、又は保険料納付証明書等、本入札説明書2.（6）を示す書類の写しを提出すること。
本入札説明書2.（7）	契約書、発注書（仕様書含む）等の写し及び完成（発注者への引渡し完了）した実績が把握可能な書類（例：発注者が発行した検査結果通知書、一般財団法人日本建設情報総合センターが発行した登録内容確認書（登録履歴及び工事実績データ含む）の写し）
本入札説明書2.（8）及び（9）	配置予定の監理（主任）技術者に係る資格者証等の写し及び実績を証する書類。

①提出期限：令和7年4月24日（木）16時00分

②提出方法：書面は持参又は郵送（書留郵便等の配達記録が残る方法に限り、受領期間必着とする。）により提出する。また、電子入札システム（同システムにより入札する者に限る。）による電子データの提出も可とする。なお、提出先については、20.を参照すること。また、提出された書類に係る確認結果については、入札及び開札の日の2営業日前までに通知する。

③そ の 他：提出書類に本籍地が表記されている場合は、該当箇所をマスキングすること。なお、提出された書類は返却せず、本件確認以外の目的には利用しない。

8. 入札及び開札

（1）電子入札の場合

①7. ①の日時までに、電子入札システムの証明書等提出画面において、2.（1）、

(6)、(7)、(8)及び(9)の競争参加資格を有することを証明する書類を提出すること。

- ② 5. の日時までに、同システムに定める手続に従って入札(入札金額内訳書(※)の添付を含む)を行うこと。なお、通信状況によっては当該期限内に入札情報が到着しない場合があるので、時間的余裕を持って行うこと。

※任意様式とする。ただし、法定福利費、商号又は名称及び工事名を明示すること。なお、11. のとおり再度入札時における入札金額内訳書の添付は不要とする。

- ③ 入札金額については、1. (1) の業務に関する一切の費用を含めた額とする。
- ④ 落札決定に当たっては、入札書に記載された金額に課税対象金額の10%に相当する額を加算した金額(当該金額に1円未満の端数があるときは、その金額を切り捨てるものとする)をもって落札価格とするので、入札参加者は、消費税及び地方消費税に係る課税事業者であるか免税事業者であるかを問わず見積もった契約金額から課税額を除いた金額を入力するものとする。
- ⑤ 同システムにより入札した場合には、本入札説明書において示す暴力団排除等に関する誓約事項に誓約したものとして取り扱うこととする。
- ⑥ 入札者又は代理人等は、開札時刻に同システムの端末の前で待機しなければならない。
- ⑦ 事由のいかんにかかわらず入札の引換え、変更又は取消しを行うことができない。
- ⑧ 入札参加者が連合し、又は不穏の行動をなす等の場合において、入札を公正に執行することができないと認められるときは、当該入札参加者を入札に参加させず、又は入札の執行を延期し、若しくは取りやめることがある。

(2) 紙入札の場合

- ① 入札書(別紙2)には、入札参加者の住所、氏名を記入し、金額の記入はアラビア数字を用いて鮮明に記載すること。なお、入札書には入札金額内訳書(※)を添付すること。また、郵送による提出の際は入札書に入札回数(第○回)を記載すること。

※任意様式とする。ただし、法定福利費、商号又は名称及び工事名を明示すること。なお、11. のとおり再度入札時における入札金額内訳書の添付は不要とする。

- ② 入札書及び入札に係る文書に使用する言語は、日本語に限るものとし、また入札金額は、日本国通貨による表示に限るものとする。
- ③ 入札金額については、1. (1) の業務に関する一切の費用を含めた額とする。
- ④ 落札決定に当たっては、入札書に記載された金額に課税対象金額の10%に相当する額を加算した金額(当該金額に1円未満の端数があるときは、その金額を切り捨てるものとする。)をもって落札価格とするので、入札参加者は、消費税及び地方消費税に係る課税事業者であるか免税事業者であるかを問わず見積もった契約金額から課税額を除いた金額を入札書に記載する。
- ⑤ 入札書は、別紙の書式により作成し、封かんの上で持参又は郵送により提出するものとする。
- ⑥ 入札書を持参する場合は、入札書を封かんし、入札参加者の商号又は名称、入札件名及び開札日時を記載し、入札及び開札日に入札箱に投入すること。
- ⑦ 新型コロナウイルスによる感染症(COVID-19)の感染拡大防止のため、当面の間郵送による入札書の提出は3通まで認めることとする。入札書を郵送により提出する場合は、二重封筒とし、表封筒に入札書在中の旨を朱書し、中封筒に入札参加者の入札参加者の商号又は名称、入札件名及び開札日時並びに入札回数(○回目)を記載して書留郵便(配達証明付)により、次に従い郵送すること。

提出期限：入札及び開札の前日(※)16時00分

※土・日曜日、祝祭日及び年末年始(12月29日から1月3日)を除く。

提出先：20. のとおり。

- ⑧ 入札参加者は、代理人又は復代理人(以下「代理人等」という。)をして入札させるときは、その委任状(別紙3、4)を持参させなければならない。
- ⑨ 入札参加者又はその代理人等は、当該入札に対する他の入札参加者の代理をすることができない。
- ⑩ 開札は、入札参加者の面前で行う。ただし、入札参加者又はその代理人等が開札場所に出席しないときは、入札執行事務に関係のない職員を立会させて開札する。この場合、異議の申し立てはできない。

- ⑪入札参加者又はその代理人等は、開札時刻後においては、開札場に入場することはできない。
- ⑫提出済の入札書は、その事由のいかんにかかわらず引換え、変更又は取消しを行うことができない。
- ⑬入札参加者が連合し、又は不穩の行動をなす等の場合において、入札を公正に執行することができないと認められるときは、当該入札参加者を入札に参加させず、又は入札の執行を延期し、若しくは取りやめることがある。

9. 入札の無効

次の各号に該当する入札書は無効とする。

- (1) 競争に参加する資格を有しない者の提出した入札書
- (2) 委任状を持参しない代理人等の提出した入札書
- (3) 記名を欠いた入札書
- (4) 入札金額の記載が不明確な入札書
- (5) 入札金額の記載を訂正した入札書
- (6) 誤字、脱字等により意志表示が不明瞭である入札書
- (7) 明らかに連合によると認められる入札書
- (8) 同一事項の入札について、他の入札参加者の代理人等を兼ねた者の入札書
- (9) 同一入札執行回について、入札参加者又はその代理人等が二通以上の入札書を提出した場合
- (10) 入札（再度入札除く）の際に入札金額内訳書が未提出であるとき又は提出された入札金額内訳書に未記入等不備があるとき
- (11) その他の入札に関する条件に違反した入札書

10. 落札の決定

本入札説明書2. の競争参加資格及び仕様書等の要求要件を全て満たし、当該入札書の入札価格が国立研究開発法人国立環境研究所契約事務取扱細則第13条の規定に基づいて作成された予定価格の範囲内で、最低の価格をもって有効な入札を行った者を落札者とする。ただし、12. のとおり低入札価格調査を実施する場合がある。

11. 再度入札

開札した場合において、入札参加者の入札のうち予定価格の制限に達した価格の入札が無いときは、直ちに再度の入札を行う。なお、以下の事項に留意すること。

- ・再度入札の時刻は入札執行者（弊所職員）が指定する（電子入札による応札を行う場合は特に留意すること。）。
- ・再度入札を行う際は、入札金額内訳書の添付を不要とする。ただし、落札決定した場合は、すみやかに入札金額内訳書を提出すること。
- ・再度入札の回数は原則として2回を限度とする。ただし、郵便による入札を行い、開札当日に入札参加者又はその代理人等が開札場所に出席しないときは、入札書の提出数以降の再度入札による入札に参加できないため注意すること。

12. 低入札価格調査制度の実施

- (1) 本調査は、落札者となるべき者の入札価格が国立環境研究所の規定する基準価格より下回った場合に低入札価格調査を行う。
- (2) 落札者となるべき者の入札価格が、基準価格を下回った場合、開札執行者は入札者に対して「保留」の旨宣言し、落札者は後日決定する旨を告げて開札を終了する。
- (3) その後、国立環境研究所において、入札者からの事情聴取、関係機関への照会等の調査を行う。入札者は、事情聴取及び当所から求められた書類の提出について協力すること。
- (4) (3) に基づき調査を行った後の結果の通知は以下による。
 - ①調査の結果、契約の内容に適合した履行がされると認められた場合には、直ちに(2)の落札者となるべき者に落札した旨を通知するとともに、他の入札者全員に対してその旨を通知する。

- ②調査の結果、契約の内容に適合した履行がされないおそれがあると認められ、（２）の落札者となるべき者以外の者が落札者として決定された場合には、当該落札者には落札者となった旨の必要な通知を行い、最低価格入札者には落札者とならなかった理由等を通知する。併せて他の入札者全員に対して落札決定があった旨を通知する。

1 3. 同価格の入札が２人以上ある場合の落札者の決定

- （１）落札者となるべき同価格の入札をした者が２人以上あるときは、電子入札システムによる電子くじにより落札者を決定する。電子入札システムにより入札を行う場合は、入札時に任意の３桁の数字を入力すること。紙入札による場合は、入札書（別紙２）の記載欄に任意の３桁の数字を記載すること。なお、入力された数字は乱数処理により変換された数字により落札者を決定するため、指定した数字が直接判定に用いられるものではない。
- （２）前項の場合において、数字の指定を行わない者があるときは、職員が任意の数字を入力する。

1 4. 入札金額内訳書の提出

提出された入札金額内訳書は返却しない。

1 5. 契約書等の提出

- （１）契約書を作成する場合においては、落札者は、契約担当者等から交付された契約書の案（別紙５）に記名押印し、速やかにこれを契約担当者等に提出しなければならない。
- （２）契約書及び契約に係る文書に使用する言語及び通貨は、日本語及び日本国通貨による。
- （３）契約担当者等が契約の相手方とともに契約書に記名押印しなければ、本契約は確定しないものとする。

1 6. 契約の保証

1. （６）のとおり。なお、公共工事履行保証証券による保証を付し、又は履行保証保険契約の締結を行う場合は、次の事項に留意すること。
- ・かし担保特約を付すこと。
 - ・債権者は契約者とし、債務者は落札者とする。
 - ・主契約の内容として工事名は契約書に記載の工事名と同一とすること。
 - ・保証期間は工期を含むものとする。
 - ・落札者は、契約書の案とともに公共工事履行保証証券、又は履行保証保険契約に係る証券を契約担当者等に提出すること。

1 7. 違約金に関する特約条項

落札者は、別添「違約金に関する特約条項」（以下「特約条項」という。）について、契約の担当者とともに記名押印し、その締結をしなければならない。また、本特約条項の締結は契約書の締結と併せて行うので、1 5. （１）による契約書の案の提出の際に、併せて本特約条項についても記名押印し、提出しなければならない。

1 8. 契約者の氏名

国立研究開発法人国立環境研究所 理事長 木本 昌秀

1 9. 契約情報の公表について

① 落札及び随意契約の公表

契約を締結したときは、後日当該契約情報を当法人のHPにおいて公表する。

② 「独立行政法人の事務・事業の見直しの基本方針」に基づく公表

独立行政法人が行う契約については、「独立行政法人の事務・事業の見直しの基本方針（平成２２年１２月７日閣議決定）」において、独立行政法人と一定の関係を有する法人と契約をする場合には、当該法人への再就職の状況、当該法人との間の取引等の状況について、情報を公開するなどの取組を進めることとされている。これに基づき、以下のとおり、当法人との関係に係る情報を当法人のHPで公表することとするので、所要の情報の当法人への提供及び情報の公表に同意の上で、応札若しくは応募又は契約の締

結を行っていただくようお願いする。なお、応札若しくは応募又は契約の締結をもって、同意されたものとみなすこととする。

1) 公表の対象となる契約先

次のいずれにも該当する契約先

ア. 当法人において役員を経験した者が再就職をしていること又は課長相当職以上の職を経験した者が役員、顧問等として再就職していること

イ. 当法人との間の取引高が、総売上高又は事業収入の3分の1以上を占めていること

2) 公表する情報

上記に該当する契約先との契約（予定価格が一定の金額を超えない契約や光熱水の支出に係る契約等は対象外）について、契約ごとに、物品・役務等の名称及び数量、契約締結日、契約先の名称、契約金額等と併せ、次に掲げる情報を公表する。

ア. 前記②1)アに該当する再就職者の人数、職名及び当法人における最終職名

イ. 当法人との間の取引高

ウ. 総売上高又は事業収入に占める当法人との間の取引高の割合が、次の区分のいずれかに該当する旨

・ 3分の1以上2分の1未満

・ 2分の1以上3分の2未満

・ 3分の2以上

エ. 一者応札又は一者応募である場合はその旨

3) 提供を求める情報

ア. 契約締結時点における前記②1)アに該当する再就職者に係る情報（人数、職名及び当法人における最終職名）

イ. 直近の事業年度における総売上高又は事業収入及び当法人との間の取引高

4) 公表の時期

契約締結日の翌日から起算して原則72日以内（4月中に締結した契約については原則93日以内）

20. 各書類の提出先（担当部署の所在地及び連絡先）

〒305-8506

茨城県つくば市小野川16-2

国立研究開発法人国立環境研究所 総務部会計課契約第一係（担当：林）

TEL 029-850-2775

電子メールアドレス：chotatsu@nies.go.jp

21. 質問書の様式及び回答書の掲載先

<https://www.nies.go.jp/osirase/chotatsu/kokoku/#tab2>（本入札説明書掲載先と同一）

22. その他

落札者は、建設業法（昭和24年法律第100号）第20条の2第2項の規定に基づき、工期又は請負代金の額に影響を及ぼす事象が発生するおそれがあると認めるときは、落札決定から請負契約を締結するまでに、20.の担当者に対して、その旨を該当事象の状況の把握のため必要な情報と併せて（別紙7）により通知すること。

(別紙1)

年 月 日

紙入札方式参加届

国立研究開発法人国立環境研究所理事長 殿

住 所
商号又は名称
代 表 者 名

下記案件について、電子入札システムを利用して入札に参加できないので、紙入札方式での参加をいたします。

件名：令和6年度国立研究開発法人国立環境研究所 研究本館Ⅲ化学物質管理区域空調(AC-5)更新工事

担当者連絡先

部署名：

責任者名：

担当者名：

TEL：

E-mail：

(別紙2)

入札書

金 _____ 円

電子くじに入力する数字（任意の3桁）：

件名 令和6年度国立研究開発法人国立環境研究所 研究本館Ⅲ化学物質管理区域空調(AC-5)更新工事

上記金額をもって貴所入札説明書承諾のうえ入札します。
御採用のうえは確実に履行いたします。
なお、入札説明書別紙6の暴力団排除等に関する誓約事項に誓約します。
また、内訳書を別紙のとおり添付します。

年 月 日

住 所

商号又は名称

代 表 者 名

国立研究開発法人国立環境研究所 理事長 殿

担当者連絡先

部署名：

責任者名：

担当者名：

TEL：

E-mail：

<記入例>

入札書

金 _____ 円

電子くじに入力する数字（任意の3桁）：

件名 令和6年度国立研究開発法人国立環境研究所 研究本館Ⅲ化学物質管理区域空調(AC-5)更新工事

上記金額をもって貴所入札説明書承諾のうえ入札します。
御採用のうえは確実に履行いたします。
なお、入札説明書別紙6の暴力団排除等に関する誓約事項に誓約します。
また、内訳書を別紙のとおり添付します。

××年××月××日

住 所 ○○県○○市○○1-2-3

商号又は名称 株式会社△△△△

代 表 者 名 代表取締役 □ □ □ □

<（復）代理人 ◎ ◎ ◎ ◎ >

※代理人又は復代理人が入札する際は、代表者に代わり
代理人又は復代理人が記名すること

国立研究開発法人国立環境研究所 理事長 殿

担当者連絡先

部署名 :

責任者名 :

担当者名 :

TEL :

E-mail :

(別紙3)

年 月 日

委任状

国立研究開発法人国立環境研究所 理事長 殿

住 所
商号又は名称
代 表 者 名

今般、私は、 を代理人と定め、令和7年4月3日付け公示された国立研究開発法人国立環境研究所の「令和6年度国立研究開発法人国立環境研究所 研究本館Ⅲ化学物質管理区域空調(AC-5)更新工事」に関し、下記の権限を委任いたします。

受任者：住 所

商号又は名称

役 職 ・ 氏 名

記

1. 本入札に係る一切の権限
2. 1. の事項に係る復代理人を選任すること

担当者連絡先

部署名 :
責任者名 :
担当者名 :
TEL :
E-mail :

(別紙4)

年 月 日

委任状

国立研究開発法人国立環境研究所 理事長 殿

住 所
商号又は名称
氏 名

今般、私は、 を復代理人と定め、令和7年4月3日付け公示された国立研究開発法人国立環境研究所の「令和6年度国立研究開発法人国立環境研究所 研究本館Ⅲ化学物質管理区域空調(AC-5)更新工事」に関し、下記の権限を委任いたします。

受任者：住 所

商号又は名称

役 職 ・ 氏 名

記

1. 本入札に係る一切の権限

担当者連絡先

部署名 :

責任者名 :

担当者名 :

T E L :

E-mail :

(別紙 5)



工事請負契約書

- 1

工 事 名

令和 6 年度国立研究開発法人国立環境研究所 研究本館Ⅲ化学物質管理区域空調 (AC-5) 更新工事
- 2

工 事 場 所

国立研究開発法人国立環境研究所
(茨城県つくば市小野川 1 6 - 2)
- 3

工 期

自 契約締結日
至 令和 8 年 3 月 3 1 日
- 4

請負代金額

金 円 (うち消費税額及び地方消費税額 , 円)
- 5

契約保証金

第 4 条のとおり。ただし、この場合の保証金額は、請負代金額の 1 0 分の 1 以上とする。
【注】低入札価格調査を受けた者との契約については、「1 0 分の 1」を「1 0 分の 3」に置き換える。

上記の工事について、発注者と受注者は、各々の対等な立場における合意に基づいて、別添の条項によって公正な請負契約を締結し、信義に従って誠実にこれを履行するものとする。

本契約の証として本書 2 通を作成し、発注者及び受注者が記名押印の上、各自 1 通を保有する。

令和 年 月 日

発 注 者

住 所 茨城県つくば市小野川 1 6 - 2
氏 名 国立研究開発法人国立環境研究所
理事長 木本 昌秀 印

受 注 者

住 所
氏 名 印

(総則)

- 第1条 発注者及び受注者は、この契約書（頭書を含む。以下同じ。）に基づき、設計図書（別冊の図面、仕様書、現場説明書及び現場説明に対する質問回答書をいう。以下同じ。）に従い、日本国の法令を遵守し、この契約（この契約書及び設計図書を内容とする工事の請負契約をいう。以下同じ。）を履行しなければならない。
- 2 受注者は、契約書記載の工事を契約書記載の工期内に完成し、工事目的物を発注者に引き渡すものとし、発注者は、その請負代金を支払うものとする。
- 3 仮設、施工方法その他工事目的物を完成するために必要な一切の手段（以下「施工方法等」という。）については、この契約書及び設計図書に特別の定めがある場合を除き、受注者がその責任において定める。
- 4 受注者は、この契約の履行に関して知り得た秘密を漏らしてはならない。
- 5 この契約書に定める催告、請求、通知、報告、申出、承諾及び解除は、書面により行わなければならない。
- 6 この契約の履行に関して発注者と受注者との間で用いる言語は、日本語とする。
- 7 この契約書に定める金銭の支払いに用いる通貨は、日本円とする。
- 8 この契約の履行に関して発注者と受注者との間で用いる計量単位は、設計図書に特別の定めがある場合を除き、計量法（平成4年法律第51号）に定めるものとする。
- 9 この契約書及び設計図書における期間の定めについては、民法（明治29年法律第89号）及び商法（明治32年法律第48号）の定めるところによるものとする。
- 10 この契約は、日本国の法令に準拠するものとする。
- 11 この契約に係る訴訟については、日本国の裁判所をもって合意による専属的管轄裁判所とする。
- 12 受注者が共同企業体を結成している場合においては、発注者は、この契約に基づくすべての行為を共同企業体の代表者に対して行うものとし、発注者が当該代表者に対して行ったこの契約に基づくすべての行為は、当該企業体のすべての構成員に対して行ったものとみなし、また、受注者は、発注者に対して行うこの契約に基づくすべての行為について当該代表者を通じて行わなければならない。

(関連工事の調整)

- 第2条 発注者は、受注者の施工する工事及び発注者の発注に係る第三者の施工する他の工事が施工上密接に関連する場合において、必要があるときは、その施工につき調整を行うものとする。この場合においては、受注者は、発注者の調整に従い、当該第三者の行う工事の円滑な施工に協力しなければならない。

(請負代金内訳書及び工程表)

- 第3条 受注者は、この契約締結後14日以内に設計図書に基づいて、請負代金内訳書（以下「内訳書」という。）及び工程表を作成し、発注者に提出しなければならない。
- 2 内訳書には、健康保険、厚生年金保険及び雇用保険に係る法定福利費を明示するものとする。
- 3 内訳書及び工程表は、発注者及び受注者を拘束するものではない。

(契約の保証)

- 第4条 受注者は、この契約の締結と同時に、次の各号のいずれかに掲げる保証を付さなければならない。ただし、第5号の場合においては、履行保証保険契約の締結後、直ちにその保険証券を発注者に寄託しなければならない。

一 削除

二 削除

三 この契約による債務の不履行により生ずる損害金の支払いを保証する銀行、発注者が確実と認める金融機関又は保証事業会社（公共工事の前払金保証事業に関する法律（昭和27年法律第184号）第2条第4項に規定する保証事業会社をいう。以下同じ。）の保証

四 この契約による債務の履行を保証する公共工事履行保証証券による保証

五 この契約による債務の不履行により生ずる損害をてん補する履行保証保険契約の締結

2 前項の保証に係る契約保証金の額、保証金額又は保険金額（第5項において「保証の額」という。）は、請負代金額の10分の1以上としなければならない。

【注】低入札価格調査を受けた者との契約については、「10分の1」を「10分の3」に置き換える。

3 受注者が第1項第3号から第5号までのいずれかに掲げる保証を付する場合は、当該保証は第54条第3項各号に規定する者による契約の解除の場合についても保証するものでなければならない。

3 第1項の規定により、受注者が同項第2号又は第3号に掲げる保証を付したときは、当該保証は契約保証金に代わる担保の提供として行われたものとし、同項第4号又は第5号に掲げる保証を付したときは、契約保証金の納付を免除する。

4 請負代金額の変更があった場合には、保証の額が変更後の請負代金額の10分の1に達するまで、発注者は、保証の額の増額を請求することができ、受注者は、保証の額の減額を請求することができる。

【注】低入札価格調査を受けた者との契約については、「10分の1」を「10分の3」に置き換える。

（権利義務の譲渡等）

第5条 受注者は、この契約により生ずる権利又は義務を第三者に譲渡し、又は承継させてはならない。ただし、あらかじめ、発注者の承諾を得た場合は、この限りでない。

2 受注者は、工事目的物、工事材料（工場製品を含む。以下同じ。）のうち第13条第2項の規定による検査に合格したもの及び第38条第3項の規定による部分払のための確認を受けたもの並びに工事仮設物を第三者に譲渡し、貸与し、又は抵当権その他の担保の目的に供してはならない。ただし、あらかじめ、発注者の承諾を得た場合は、この限りでない。

3 受注者が前払金の使用や部分払等によってもなおこの契約の目的物に係る工事の施工に必要な資金が不足することを疎明したときは、発注者は、特段の理由がある場合を除き、受注者の請負代金債権の譲渡について、第1項ただし書の承諾をしなければならない。

4 受注者は、前項の規定により、第1項ただし書の承諾を受けた場合は、請負代金債権の譲渡により得た資金をこの契約の目的物に係る工事の施工以外に使用してはならず、またその使途を疎明する書類を発注者に提出しなければならない。

（一括委任又は一括下請負の禁止）

第6条 受注者は、工事の全部若しくはその主たる部分又は他の部分から独立してその機能を発揮する工作物の工事を一括して第三者に委任し、又は請け負わせてはならない。

（下請負人の通知）

第7条 発注者は、受注者に対して、下請負人の商号又は名称その他必要な事項の通知を請求することができる。

（下請負人の健康保険等加入義務等）

第7条の2 受注者は、次の各号に掲げる届出をしていない建設業者（建設業法（昭和24年法律第100号）第2条第3項に定める建設業者をいい、当該届出の義務がない者を除く。以下「社会保険等未加入建設業者」という。）を下請負人としてはならない。

- 一 健康保険法（大正11年法律第70号）第48条の規定による届出
- 二 厚生年金保険法（昭和29年法律第115号）第27条の規定による届出
- 三 雇用保険法（昭和49年法律第116号）第7条の規定による届出

2 前項の規定にかかわらず、受注者は、次の各号に掲げる下請負人の区分に応じて、当該各号に定める場合は、社会保険等未加入建設業者を下請負人とすることができる。

- 一 受注者と直接下請契約を締結する下請負人 次のいずれにも該当する場合
 - イ 当該社会保険等未加入建設業者を下請負人としなければ工事の施工が困難となる場合その他の特別の事情があると発注者が認める場合
 - ロ 発注者の指定する期間内に当該社会保険等未加入建設業者が前項各号に掲げる届出をし、当該事実を確認することのできる書類（以下「確認書類」という。）を受注者が発注者に提出した場合
- 二 前号に掲げる下請負人以外の下請負人 次のいずれかに該当する場合
 - イ 当該社会保険等未加入建設業者を下請負人としなければ工事の施工が困難となる場合その他の特別の事情があると発注者が認める場合
 - ロ 発注者が受注者に対して確認書類の提出を求める通知をした日から30日（発注者が、受注者において確認書類を当該期間内に提出することができない相当の理由があると認め、当該期間を延長したときは、その延長後の期間）以内に、受注者が当該確認書類を発注者に提出した場合

3 受注者は、次の各号に掲げる場合は、発注者の請求に基づき、違約罰として、当該各号に定める額を発注者の指定する期間内に支払わなければならない。

- 一 社会保険等未加入建設業者が前項第一号に掲げる下請負人である場合において、同号イに定める特別の事情があると認められなかったとき又は受注者が同号ロに定める期間内に確認書類を提出しなかったとき 受注者が当該社会保険等未加入建設業者と締結した下請契約の最終の請負代金額の10分の1に相当する額
- 二 社会保険等未加入建設業者が前項第二号に掲げる下請負人である場合において、同号イに定める特別の事情があると認められず、かつ、受注者が同号ロに定める期間内に確認書類を提出しなかったとき当該社会保険等未加入建設業者がその注文者と締結した下請契約の最終の請負代金額の100分の5に相当する額

（特許権等の使用）

第8条 受注者は、特許権、実用新案権、意匠権、商標権その他日本国の法令に基づき保護される第三者の権利（以下「特許権等」という。）の対象となっている工事材料、施工方法等を使用するときは、その使用に関する一切の責任を負わなければならない。ただし、発注者がその工事材料、施工方法等を指定した場合において、設計図書に特許権等の対象である旨の明示がなく、かつ、受注者がその存在を知らなかったときは、発注者は、受注者がその使用に関して要した費用を負担しなければならない。

（監督職員）

第9条 発注者は、監督職員を置いたときは、その氏名を受注者に通知しなければならない。監督職員を変更したときも同様とする。

2 監督職員は、この契約書の他の条項に定めるもの及びこの契約書に基づく発注者の権限とされる事項のうち発注者が必要と認めて監督職員に委任したもののほか、設計図書に定めるところにより、次に掲げる権限を有する。

- 一 この契約の履行についての受注者又は受注者の現場代理人に対する指示、承諾又は協議
 - 二 設計図書に基づく工事の施工のための詳細図等の作成及び交付又は受注者が作成した詳細図等の承諾
 - 三 設計図書に基づく工程の管理、立会い、工事の施工状況の検査又は工事材料の試験若しくは検査（確認を含む。）
- 3 発注者は、2名以上の監督職員を置き、前項の権限を分担させたときにあってはそれぞれの監督職員の有する権限の内容を、監督職員にこの契約書に基づく発注者の権限の一部を委任したときにあっては当該委任した権限の内容を、受注者に通知しなければならない。
 - 4 第2項の規定に基づく監督職員の指示又は承諾は、原則として、書面により行わなければならない。
 - 5 この契約書に定める催告、請求、通知、報告、申出、承諾及び解除については、設計図書に定めるものを除き、監督職員を経由して行うものとする。この場合においては、監督職員に到達した日をもって発注者に到達したものとみなす。

（現場代理人及び主任技術者等）

- 第10条 受注者は、次の各号に掲げる者を定めて工事現場に設置し、設計図書に定めるところにより、その氏名その他必要な事項を発注者に通知しなければならない。これらの者を変更したときも同様とする。
- 一 現場代理人
 - 二 主任技術者
 - 三 専門技術者（建設業法第26条の2に規定する技術者をいう。以下同じ。）
- 2 現場代理人は、この契約の履行に関し、工事現場に常駐し、その運営、取締りを行うほか、請負代金額の変更、工期の変更、請負代金の請求及び受領、第12条第1項の請求の受理、同条第3項の決定及び通知、同条第4項の請求、同条第5項の通知の受理並びにこの契約の解除に係る権限を除き、この契約に基づく受注者の一切の権限を行使することができる。
 - 3 発注者は、前項の規定にかかわらず、現場代理人の工事現場における運営、取締り及び権限の行使に支障がなく、かつ、発注者との連絡体制が確保されると認めた場合には、現場代理人について工事現場における常駐を要しないこととすることができる。
 - 4 受注者は、第2項の規定にかかわらず、自己の有する権限のうち現場代理人に委任せず自ら行使しようとするものがあるときは、あらかじめ、当該権限の内容を発注者に通知しなければならない。
 - 5 現場代理人、主任技術者及び監理技術者並びに専門技術者は、これを兼ねることができる。

（履行報告）

- 第11条 受注者は、設計図書に定めるところにより、この契約の履行について発注者に報告しなければならない。

（工事関係者に関する措置請求）

- 第12条 発注者は、現場代理人がその職務（主任技術者若しくは監理技術者又は専門技術者と兼任する現場代理人にあっては、それらの者の職務を含む。）の執行につき著しく不適当と認められるときは、受注者に対して、その理由を明示した書面により、必要な措置をとるべきことを請求することができる。
- 2 発注者又は監督職員は、主任技術者若しくは監理技術者又は専門技術者（これらの者と現場代理人を兼任する者を除く。）その他受注者が工事を施工するために使用している下請負

人、労働者等で工事の施工又は管理につき著しく不適當と認められるものがあるときは、受注者に対して、その理由を明示した書面により、必要な措置をとるべきことを請求することができる。

- 3 受注者は、前2項の規定による請求があったときは、当該請求に係る事項について決定し、その結果を請求を受けた日から10日以内に発注者に通知しなければならない。
- 4 受注者は、監督職員がその職務の執行につき著しく不適當と認められるときは、発注者に対して、その理由を明示した書面により、必要な措置をとるべきことを請求することができる。
- 5 発注者は、前項の規定による請求があったときは、当該請求に係る事項について決定し、その結果を請求を受けた日から10日以内に受注者に通知しなければならない。

(工事材料の品質及び検査等)

第13条 工事材料の品質については、設計図書に定めるところによる。設計図書にその品質が明示されていない場合にあっては、中等の品質（営繕工事にあっては、均衡を得た品質）を有するものとする。

- 2 受注者は、設計図書において監督職員の検査（確認を含む。以下この条において同じ。）を受けて使用すべきものと指定された工事材料については、当該検査に合格したものを使用しなければならない。この場合において、当該検査に直接要する費用は、受注者の負担とする。
- 3 監督職員は、受注者から前項の検査を請求されたときは、請求を受けた日から7日以内に応じなければならない。
- 4 受注者は、工事現場内に搬入した工事材料を監督職員の承諾を受けずに工事現場外に搬出してはならない。
- 5 受注者は、前項の規定にかかわらず、第2項の検査の結果不合格と決定された工事材料については、当該決定を受けた日から7日以内に工事現場外に搬出しなければならない。

(監督職員の立会い及び工事記録の整備等)

第14条 受注者は、設計図書において監督職員の立会いの上調合し、又は調合について見本検査を受けるものと指定された工事材料については、当該立会いを受けて調合し、又は当該見本検査に合格したものを使用しなければならない。

- 2 受注者は、設計図書において監督職員の立会いの上施工するものと指定された工事については、当該立会いを受けて施工しなければならない。
- 3 受注者は、前2項に規定するほか、発注者が特に必要があると認めて設計図書において見本又は工事写真等の記録を整備すべきものと指定した工事材料の調合又は工事の施工をするときは、設計図書に定めるところにより、当該見本又は工事写真等の記録を整備し、監督職員の請求があったときは、当該請求を受けた日から7日以内に提出しなければならない。
- 4 監督職員は、受注者から第1項又は第2項の立会い又は見本検査を請求されたときは、当該請求を受けた日から7日以内に応じなければならない。
- 5 前項の場合において、監督職員が正当な理由なく受注者の請求に7日以内に応じないため、その後の工程に支障をきたすときは、受注者は、監督職員に通知した上、当該立会い又は見本検査を受けることなく、工事材料を調合して使用し、又は工事を施工することができる。この場合において、受注者は、当該工事材料の調合又は当該工事の施工を適切に行ったことを証する見本又は工事写真等の記録を整備し、監督職員の請求があったときは、当該請求を受けた日から7日以内に提出しなければならない。
- 6 第1項、第3項又は前項の場合において、見本検査又は見本若しくは工事写真等の記録の整備に直接要する費用は、受注者の負担とする。

(支給材料及び貸与品)

第 15 条 発注者が受注者に支給する工事材料（以下「支給材料」という。）及び貸与する建設機械器具（以下「貸与品」という。）の品名、数量、品質、規格又は性能、引渡場所及び引渡時期は、設計図書に定めるところによる。

- 2 監督職員は、支給材料又は貸与品の引渡しに当たっては、受注者の立会いの上、発注者の負担において、当該支給材料又は貸与品を検査しなければならない。この場合において、当該検査の結果、その品名、数量、品質又は規格若しくは性能が設計図書の定めと異なり、又は使用に適当でないと認めたときは、受注者は、その旨を直ちに発注者に通知しなければならない。
- 3 受注者は、支給材料又は貸与品の引渡しを受けたときは、引渡しの日から 7 日以内に、発注者に受領書又は借用書を提出しなければならない。
- 4 受注者は、支給材料又は貸与品の引渡しを受けた後、当該支給材料又は貸与品に種類、品質又は数量に関しこの契約の内容に適合しないこと（第 2 項の検査により発見することが困難であったものに限る。）などがあり使用に適当でないと認めたときは、その旨を直ちに発注者に通知しなければならない。
- 5 発注者は、受注者から第 2 項後段又は前項の規定による通知を受けた場合において、必要があると認められるときは、当該支給材料若しくは貸与品に代えて他の支給材料若しくは貸与品を引き渡し、支給材料若しくは貸与品の品名、数量、品質若しくは規格若しくは性能を変更し、又は理由を明示した書面により、当該支給材料若しくは貸与品の使用を受注者に請求しなければならない。
- 6 発注者は、前項に規定するほか、必要があると認めるときは、支給材料又は貸与品の品名、数量、品質、規格若しくは性能、引渡場所又は引渡時期を変更することができる。
- 7 発注者は、前 2 項の場合において、必要があると認められるときは工期若しくは請負代金額を変更し、又は受注者に損害を及ぼしたときは必要な費用を負担しなければならない。
- 8 受注者は、支給材料及び貸与品を善良な管理者の注意をもって管理しなければならない。
- 9 受注者は、設計図書に定めるところにより、工事の完成、設計図書の変更等によって不用となった支給材料又は貸与品を発注者に返還しなければならない。
- 10 受注者は、故意又は過失により支給材料又は貸与品が滅失若しくはき損し、又はその返還が不可能となったときは、発注者の指定した期間内に代品を納め、若しくは原状に復して返還し、又は返還に代えて損害を賠償しなければならない。
- 11 受注者は、支給材料又は貸与品の使用方法が設計図書に明示されていないときは、監督職員の指示に従わなければならない。

(工事用地の確保等)

第 16 条 発注者は、工事用地その他設計図書において定められた工事の施工上必要な用地（以下「工事用地等」という。）を受注者が工事の施工上必要とする日（設計図書に特別の定めがあるときは、その定められた日）までに確保しなければならない。

- 2 受注者は、確保された工事用地等を善良な管理者の注意をもって管理しなければならない。
- 3 工事の完成、設計図書の変更等によって工事用地等が不用となった場合において、当該工事用地等を受注者が所有又は管理する工事材料、建設機械器具、仮設物その他の物件（下請負人の所有又は管理するこれらの物件を含む。）があるときは、受注者は、当該物件を撤去するとともに、当該工事用地等を修復し、取り片付けて、発注者に明け渡さなければならない。

- 4 前項の場合において、受注者が正当な理由なく、相当の期間内に当該物件を撤去せず、又は工事用地等の修復若しくは取片付けを行わないときは、発注者は、受注者に代わって当該物件を処分し、工事用地等の修復若しくは取片付けを行うことができる。この場合においては、受注者は、発注者の処分又は修復若しくは取片付けについて異議を申し出ることができず、また、発注者の処分又は修復若しくは取片付けに要した費用を負担しなければならない。
- 5 第3項に規定する受注者のとるべき措置の期限、方法等については、発注者が受注者の意見を聴いて定める。

(設計図書不適合の場合の改造義務及び破壊検査等)

- 第17条 受注者は、工事の施工部分が設計図書に適合しない場合において、監督職員がその改造を請求したときは、当該請求に従わなければならない。この場合において、当該不適合が監督職員の指示によるときその他発注者の責めに帰すべき事由によるときは、発注者は、必要があると認められるときは工期若しくは請負代金額を変更し、又は受注者に損害を及ぼしたときは必要な費用を負担しなければならない。
- 2 監督職員は、受注者が第13条第2項又は第14条第1項から第3項までの規定に違反した場合において、必要があると認められるときは、工事の施工部分を破壊して検査することができる。
 - 3 前項に規定するほか、監督職員は、工事の施工部分が設計図書に適合しないと認められる相当の理由がある場合において、必要があると認められるときは、当該相当の理由を受注者に通知して、工事の施工部分を最小限度破壊して検査することができる。
 - 4 前2項の場合において、検査及び復旧に直接要する費用は受注者の負担とする。

(条件変更等)

- 第18条 受注者は、工事の施工に当たり、次の各号のいずれかに該当する事実を発見したときは、その旨を直ちに監督職員に通知し、その確認を請求しなければならない。
- 一 図面、仕様書、現場説明書及び現場説明に対する質問回答書が一致しないこと（これらの優先順位が定められている場合を除く。）。
 - 二 設計図書に誤謬又は脱漏があること。
 - 三 設計図書の表示が明確でないこと。
 - 四 工事現場の形状、地質、湧水等の状態、施工上の制約等設計図書に示された自然的又は人為的な施工条件と実際の工事現場が一致しないこと。
 - 五 設計図書で明示されていない施工条件について予期することのできない特別な状態が生じたこと。
- 2 監督職員は、前項の規定による確認を請求されたとき又は自ら同項各号に掲げる事実を発見したときは、受注者の立会いの上、直ちに調査を行わなければならない。ただし、受注者が立会いに応じない場合には、受注者の立会いを得ずに行うことができる。
 - 3 発注者は、受注者の意見を聴いて、調査の結果（これに対してとるべき措置を指示する必要があるときは、当該指示を含む。）をとりまとめ、調査の終了後14日以内に、その結果を受注者に通知しなければならない。ただし、その期間内に通知できないやむを得ない理由があるときは、あらかじめ受注者の意見を聴いた上、当該期間を延長することができる。
 - 4 前項の調査の結果において第1項の事実が確認された場合において、必要があると認められるときは、次の各号に掲げるところにより、設計図書の訂正又は変更を行わなければならない。
 - 一 第1項第一号から第三号までのいずれかに該当し設計図書を訂正する必要があるもの発注者が行う。

- 二 第1項第四号又は第五号に該当し設計図書を変更する場合で工事目的物の変更を伴うものの発注者が行う。
- 三 第1項第四号又は第五号に該当し設計図書を変更する場合で工事目的物の変更を伴わないものの発注者と受注者とが協議して発注者が行う。
- 5 前項の規定により設計図書の訂正又は変更が行われた場合において、発注者は、必要があると認められるときは工期若しくは請負代金額を変更し、又は受注者に損害を及ぼしたときは必要な費用を負担しなければならない。

(設計図書の変更)

第19条 発注者は、前条第4項の規定によるほか、必要があると認めるときは、設計図書の変更内容を受注者に通知して、設計図書を変更することができる。この場合において、発注者は、必要があると認められるときは工期若しくは請負代金額を変更し、又は受注者に損害を及ぼしたときは必要な費用を負担しなければならない。

(工事の中止)

第20条 工事用地等の確保ができない等のため又は暴風、豪雨、洪水、高潮、地震、地すべり、落盤、火災、騒乱、暴動その他の自然的又は人為的な事象（以下「天災等」という。）であつて受注者の責めに帰すことができないものにより工事目的物等に損害を生じ若しくは工事現場の状態が変動したため、受注者が工事を施工できないと認められるときは、発注者は、工事の中止内容を直ちに受注者に通知して、工事の全部又は一部の施工を一時中止させなければならない。

- 2 発注者は、前項の規定によるほか、必要があると認めるときは、工事の中止内容を受注者に通知して、工事の全部又は一部の施工を一時中止させることができる。
- 3 発注者は、前2項の規定により工事の施工を一時中止させた場合において、必要があると認められるときは工期若しくは請負代金額を変更し、又は受注者が工事の続行に備え工事現場を維持し若しくは労働者、建設機械器具等を保持するための費用その他の工事の施工の一時中止に伴う増加費用を必要とし若しくは受注者に損害を及ぼしたときは必要な費用を負担しなければならない。

(著しく短い工期の禁止)

第21条 発注者は、工期の延長又は短縮を行うときは、この工事に従事する者の労働時間その他の労働条件が適正に確保されるよう、やむを得ない事由により工事等の実施が困難であると見込まれる日数等を考慮しなければならない。

(受注者の請求による工期の延長)

第22条 受注者は、天候の不良、第2条の規定に基づく関連工事の調整への協力その他受注者の責めに帰すことができない事由により工期内に工事を完成することができないときは、その理由を明示した書面により、発注者に工期の延長変更を請求することができる。

- 2 発注者は、前項の規定による請求があつた場合において、必要があると認められるときは、工期を延長しなければならない。発注者は、その工期の延長が発注者の責めに帰すべき事由による場合においては、請負代金額について必要と認められる変更を行い、又は受注者に損害を及ぼしたときは必要な費用を負担しなければならない。

(発注者の請求による工期の短縮)

第 23 条 発注者は、この契約書の他の条項の規定により工期を延長すべき場合において、特別の理由があるときは、延長する工期について、通常必要とされる工期に満たない工期への変更を請求することができる。

2 発注者は、前項の場合において、必要があると認められるときは請負代金額を変更し、又は受注者に損害を及ぼしたときは必要な費用を負担しなければならない。

(工期の変更方法)

第 24 条 工期の変更については、発注者と受注者とが協議して定める。ただし、協議開始の日から 14 日以内に協議が整わない場合には、発注者が定め、受注者に通知する。

2 前項の協議開始の日については、発注者が受注者の意見を聴いて定め、受注者に通知するものとする。ただし、発注者が工期の変更事由が生じた日（第 22 条の場合にあっては発注者が工期変更の請求を受けた日、前条の場合にあっては受注者が工期変更の請求を受けた日）から 7 日以内に協議開始の日を通知しない場合には、受注者は、協議開始の日を定め、発注者に通知することができる。

(請負代金額の変更方法等)

第 25 条 請負代金額の変更については、発注者と受注者とが協議して定める。ただし、協議開始の日から 14 日以内に協議が整わない場合には、発注者が定め、受注者に通知する。

2 前項の協議開始の日については、発注者が受注者の意見を聴いて定め、受注者に通知するものとする。ただし、請負代金額の変更事由が生じた日から 7 日以内に協議開始の日を通知しない場合には、受注者は、協議開始の日を定め、発注者に通知することができる。

3 この契約書の規定により、受注者が増加費用を必要とした場合又は損害を受けた場合に発注者が負担する必要な費用の額については、発注者と受注者とが協議して定める。

(賃金又は物価の変動に基づく請負代金額の変更)

第 26 条 発注者又は受注者は、工期内で請負契約締結の日から 12 月を経過した後に日本国内における賃金水準又は物価水準の変動により請負代金額が不相当となったと認めたときは、相手方に対して請負代金額の変更を請求することができる。

2 発注者又は受注者は、前項の規定による請求があったときは、変動前残工事代金額（請負代金額から当該請求時の出来形部分に相応する請負代金額を控除した額をいう。以下この条において同じ。）と変動後残工事代金額（変動後の賃金又は物価を基礎として算出した変動前残工事代金額に相応する額をいう。以下この条において同じ。）との差額のうち変動前残工事代金額の 1000 分の 15 を超える額につき、請負代金額の変更に応じなければならない。

3 変動前残工事代金額及び変動後残工事代金額は、請求のあった日を基準とし、物価指数等に基づき発注者と受注者とが協議して定める。ただし、協議開始の日から 14 日以内に協議が整わない場合にあっては、発注者が定め、受注者に通知する。

4 第 1 項の規定による請求は、この条の規定により請負代金額の変更を行った後再度行うことができる。この場合において、同項中「請負契約締結の日」とあるのは、「直前のこの条に基づく請負代金額変更の基準とした日」とするものとする。

5 特別な要因により工期内に主要な工事材料の日本国内における価格に著しい変動を生じ、請負代金額が不相当となったときは、発注者又は受注者は、前各項の規定によるほか、請負代金額の変更を請求することができる。

6 予期することのできない特別の事情により、工期内に日本国内において急激なインフレーション又はデフレーションを生じ、請負代金額が著しく不相当となったときは、発注者又は受注者は、前各項の規定にかかわらず、請負代金額の変更を請求することができる。

- 7 前2項の場合において、請負代金額の変更額については、発注者と受注者とが協議して定める。ただし、協議開始の日から14日以内に協議が整わない場合にあっては、発注者が定め、受注者に通知する。
- 8 第3項及び前項の協議開始の日については、発注者が受注者の意見を聴いて定め、受注者に通知しなければならない。ただし、発注者が第1項、第5項又は第6項の請求を行った日又は受けた日から7日以内に協議開始の日を通知しない場合には、受注者は、協議開始の日を定め、発注者に通知することができる。

(臨機の措置)

- 第27条 受注者は、災害防止等のため必要があると認めるときは、臨機の措置をとらなければならない。この場合において、必要があると認めるときは、受注者は、あらかじめ監督職員の意見を聴かなければならない。ただし、緊急やむを得ない事情があるときは、この限りでない。
- 2 前項の場合においては、受注者は、そのとった措置の内容を監督職員に直ちに通知しなければならない。
 - 3 監督職員は、災害防止その他工事の施工上特に必要があると認めるときは、受注者に対して臨機の措置をとることを請求することができる。
 - 4 受注者が第1項又は前項の規定により臨機の措置をとった場合において、当該措置に要した費用のうち、受注者が請負代金額の範囲において負担することが適当でないと認められる部分については、発注者が負担する。

(一般的損害)

- 第28条 工事目的物の引渡し前に、工事目的物又は工事材料について生じた損害その他工事の施工に関して生じた損害（次条第1項若しくは第2項又は第30条第1項に規定する損害を除く。）については、受注者がその費用を負担する。ただし、その損害（第57条第1項の規定により付された保険等によりてん補された部分を除く。）のうち発注者の責めに帰すべき事由により生じたものについては、発注者が負担する。

(第三者に及ぼした損害)

- 第29条 工事の施工について第三者に損害を及ぼしたときは、受注者がその損害を賠償しなければならない。ただし、その損害（第57条第1項の規定により付された保険等によりてん補された部分を除く。以下この条において同じ。）のうち発注者の責めに帰すべき事由により生じたものについては、発注者が負担する。
- 2 前項の規定にかかわらず、工事の施工に伴い通常避けることができない騒音、振動、地盤沈下、地下水の断絶等の理由により第三者に損害を及ぼしたときは、発注者がその損害を負担しなければならない。ただし、その損害のうち工事の施工につき受注者が善良な管理者の注意義務を怠ったことにより生じたものについては、受注者が負担する。
 - 3 前2項の場合その他工事の施工について第三者との間に紛争を生じた場合においては、発注者及び受注者は協力してその処理解決に当たるものとする。

(不可抗力による損害)

- 第30条 工事目的物の引渡し前に、天災等（設計図書で基準を定めたものにあっては、当該基準を超えるものに限る。）発注者と受注者のいずれの責めにも帰することができないもの（以下この条において「不可抗力」という。）により、工事目的物、仮設物又は工事現場に搬入済みの工事材料若しくは建設機械器具に損害が生じたときは、受注者は、その事実の発生後直ちにその状況を発注者に通知しなければならない。

- 2 発注者は、前項の規定による通知を受けたときは、直ちに調査を行い、同項の損害（受注者が善良な管理者の注意義務を怠ったことに基づくもの及び第 57 条第 1 項の規定により付された保険等によりてん補された部分を除く。以下この条において「損害」という。）の状況を確認し、その結果を受注者に通知しなければならない。
- 3 受注者は、前項の規定により損害の状況が確認されたときは、損害による費用の負担を発注者に請求することができる。
- 4 発注者は、前項の規定により受注者から損害による費用の負担の請求があったときは、当該損害の額（工事目的物、仮設物又は工事現場に搬入済みの工事材料若しくは建設機械器具であって第 13 条第 2 項、第 14 条第 1 項若しくは第 2 項又は第 38 条第 3 項の規定による検査、立会いその他受注者の工事に関する記録等により確認することができるものに係る額に限る。）及び当該損害の取片付けに要する費用の額の合計額（第 6 項において「損害合計額」という。）のうち請負代金額の 100 分の 1 を超える額を負担しなければならない。
- 5 損害の額は、次の各号に掲げる損害につき、それぞれ当該各号に定めるところにより、算定する。
 - 一 工事目的物に関する損害
損害を受けた工事目的物に相応する請負代金額とし、残存価値がある場合にはその評価額を差し引いた額とする。
 - 二 工事材料に関する損害
損害を受けた工事材料で通常妥当と認められるものに相応する請負代金額とし、残存価値がある場合にはその評価額を差し引いた額とする。
 - 三 仮設物又は建設機械器具に関する損害
損害を受けた仮設物又は建設機械器具で通常妥当と認められるものについて、当該工事で償却することとしている償却費の額から損害を受けた時点における工事目的物に相応する償却費の額を差し引いた額とする。ただし、修繕によりその機能を回復することができ、かつ、修繕費の額が上記の額より少額であるものについては、その修繕費の額とする。
- 6 数次にわたる不可抗力により損害合計額が累積した場合における第 2 次以降の不可抗力による損害合計額の負担については、第 4 項中「当該損害の額」とあるのは「損害の額の累計」と、「当該損害の取片付けに要する費用の額」とあるのは「損害の取片付けに要する費用の額の累計」と、「請負代金額の 100 分の 1 を超える額」とあるのは「請負代金額の 100 分の 1 を超える額から既に負担した額を差し引いた額」として同項を適用する。

（請負代金額の変更に代える設計図書の変更）

- 第 31 条 発注者は、第 8 条、第 15 条、第 17 条から第 20 条まで、第 22 条、第 23 条、第 26 条から第 28 条まで、前条又は第 34 条の規定により請負代金額を増額すべき場合又は費用を負担すべき場合において、特別の理由があるときは、請負代金額の増額又は負担額の全部又は一部に代えて設計図書を変更することができる。この場合において、設計図書の変更内容は、発注者と受注者とが協議して定める。ただし、協議開始の日から 14 日以内に協議が整わない場合には、発注者が定め、受注者に通知する。
- 2 前項の協議開始の日については、発注者が受注者の意見を聴いて定め、受注者に通知しなければならない。ただし、発注者が同項の請負代金額を増額すべき事由又は費用を負担すべき事由が生じた日から 7 日以内に協議開始の日を通知しない場合には、受注者は、協議開始の日を定め、発注者に通知することができる。

（検査及び引渡し）

- 第 32 条 受注者は、工事を完成したときは、その旨を発注者に通知しなければならない。

- 2 発注者又は発注者が検査を行う者として定めた職員（以下「検査職員」という。）は、前項の規定による通知を受けたときは、通知を受けた日から 14 日以内に受注者の立会いの上、設計図書に定めるところにより、工事の完成を確認するための検査を完了し、当該検査の結果を受注者に通知しなければならない。この場合において、発注者又は検査職員は、必要があると認められるときは、その理由を受注者に通知して、工事目的物を最小限度破壊して検査することができる。
- 3 前項の場合において、検査又は復旧に直接要する費用は、受注者の負担とする。
- 4 発注者は、第 2 項の検査によって工事の完成を確認した後、受注者が工事目的物の引渡しを申し出たときは、直ちに当該工事目的物の引渡しを受けなければならない。
- 5 発注者は、受注者が前項の申出を行わないときは、当該工事目的物の引渡しを請負代金の支払いの完了と同時に行うことを請求することができる。この場合においては、受注者は、当該請求に直ちに応じなければならない。
- 6 受注者は、工事が第 2 項の検査に合格しないときは、直ちに修補して発注者の検査を受けなければならない。この場合においては、修補の完了を工事の完成とみなして前 5 項の規定を適用する。

（請負代金の支払い）

第 33 条 発注者は、前条第 2 項の検査に合格した後、受注者からの適法な請求書を受理した日から 40 日以内に請負代金を支払わなければならない。

- 2 発注者がその責めに帰すべき事由により前条第 2 項の期間内に検査をしないときは、その期限を経過した日から検査をした日までの期間の日数は、前項の期間（以下この項において「約定期間」という。）の日数から差し引くものとする。この場合において、その遅延日数が約定期間の日数を超えるときは、約定期間は、遅延日数が約定期間の日数を超えた日において満了したものとみなす。

（部分使用）

第 34 条 甲は、第 31 条第 4 項又は第 5 項の規定による引渡し前においても、工事目的物の全部又は一部を乙の承諾を得て使用することができる。

- 2 前項の場合においては、甲は、その使用部分を善良な管理者の注意をもって使用しなければならない。
- 3 甲は、第 1 項の規定により工事目的物の全部又は一部を使用したことによって乙に損害を及ぼしたときは、必要な費用を負担しなければならない。

（前金払）

第 35 条 受注者は、保証事業会社と、契約書記載の工事完成の時期を保証期限とする公共工事の前払金保証事業に関する法律（昭和 27 年法律第 184 号）第 2 条第 5 項に規定する保証契約（以下「保証契約」という。）を締結し、その保証証書を発注者に寄託して、請負代金額の 10 分の 4 以内の前払金の支払いを発注者に請求することができる。

【注】低入札価格調査を受けた者との契約については、「10 分の 4」を「10 分の 2」に置き換える。

- 2 発注者は、前項の規定による請求があったときは、請求を受けた日から 30 日以内に前払金を支払わなければならない。
- 3 受注者は、請負代金額が著しく増額された場合においては、その増額後の請負代金額の 10 分の 4 から受領済みの前払金額を差し引いた額に相当する額の範囲内で前払金の支払いを請求することができる。この場合においては、前項の規定を準用する。

【注】低入札価格調査を受けた者との契約については、「10 分の 4」を「10 分の 2」に置き換える。

- 4 受注者は、請負代金額が著しく減額された場合において、受領済みの前払金額が減額後の請負代金額の 10 分の 5 を超えるときは、受注者は、請負代金額が減額された日から 30 日以内にその超過額を返還しなければならない。ただし、本項の期間内に第 38 条又は 39 条の規定による支払いをしようとするときは、発注者は、その支払い額の中からその超過額を控除することができる。

【注】低入札価格調査を受けた者との契約については、「10 分の 5」を「10 分の 3」に置き換える。

- 5 前項の期間内で前払金の超過額を返還する前にさらに請負代金額を増額した場合において、増額後の請負代金額が減額前の請負代金額以上の額であるときは、受注者は、その超過額を返還しないものとし、増額後の請負代金額が減額前の請負代金額未満の額であるときは、受注者は、受領済みの前払金の額からその増額後の請負代金額の 10 分の 5 の額を差し引いた額を返還しなければならない。

【注】低入札価格調査を受けた者との契約については、「10 分の 5」を「10 分の 3」に置き換える。

- 6 発注者は、受注者が第 4 項の期間内に超過額を返還しなかったときは、その未返還額につき、同項の期間を経過した日から返還をする日までの期間について、その日数に応じ、年 2.5 パーセントの割合で計算した額の遅延利息の支払いを請求することができる。

(保証契約の変更)

- 第 36 条 受注者は、前条第 3 項の規定により受領済みの前払金に追加してさらに前払金の支払いを請求する場合には、あらかじめ、保証契約を変更し、変更後の保証証書を発注者に寄託しなければならない。
- 2 受注者は、前項に定める場合のほか、請負代金額が減額された場合において、保証契約を変更したときは、変更後の保証証書を直ちに発注者に寄託しなければならない。
- 3 受注者は、前払金額の変更を伴わない工期の変更が行われた場合には、発注者に代わりその旨を保証事業会社に直ちに通知するものとする。

(前払金の使用等)

- 第 37 条 受注者は、前払金をこの工事の材料費、労務費、機械器具の賃借料、機械購入費（この工事において償却される割合に相当する額に限る。）、動力費、支払運賃、修繕費、仮設費、労働者災害補償保険料及び保証料に相当する額として必要な経費以外の支払いに充当してはならない。

(部分払)

- 第 38 条 受注者は、工事の完成前に、出来形部分並びに工事現場に搬入済みの工事材料（第 13 条第 2 項の規定により監督職員の検査を要するものにあつては当該検査に合格したもの、監督員の検査を要しないものにあつては設計図書で部分払の対象とすることを指定したものに限る。）に相応する請負代金相当額の 10 分の 9 以内の額について、次項から第 7 項までに定めるところにより部分払を請求することができる。ただし、この請求は、工期中 1 回を超えることができない。
- 2 受注者は、部分払を請求しようとするときは、あらかじめ、当該請求に係る出来形部分又は工事現場に搬入済みの工事材料の確認を発注者に請求しなければならない。
- 3 発注者は、前項の場合において、当該請求を受けた日から 14 日以内に、受注者の立会いの上、設計図書に定めるところにより、同項の確認をするための検査を行い、当該確認

の結果を受注者に通知しなければならない。この場合において、発注者は、必要があると認められるときは、その理由を受注者に通知して、出来形部分を最小限度破壊して検査することができる。

4 前項の場合において、検査又は復旧に直接要する費用は、受注者の負担とする。

5 受注者は、第3項の規定による確認があったときは、部分払を請求することができる。この場合においては、発注者は、当該請求を受けた日から14日以内に部分払金を支払わなければならない。

6 部分払金の額は、次の式により算定する。この場合において第1項の請負代金相当額は、発注者と受注者とが協議して定める。ただし、発注者が第3項前段の通知をした日から10日以内に協議が整わない場合には、発注者が定め、受注者に通知する。

部分払金の額 $\leq$ 第1項の請負代金相当額 $\times$ $(9/10 - \text{前払金額} / \text{請負代金額})$

7 第5項の規定により部分払金の支払いがあった後、再度部分払の請求をする場合においては、第1項及び前項中「請負代金相当額」とあるのは「請負代金相当額から既に部分払の対象となった請負代金相当額を控除した額」とするものとする。

(部分引渡し)

第39条 工事目的物について、発注者が設計図書において工事の完成に先だって引渡しを受けるべきことを指定した部分（以下「指定部分」という。）がある場合において、当該指定部分の工事が完了したときについては、第32条中「工事」とあるのは「指定部分に係る工事」と、「工事目的物」とあるのは「指定部分に係る工事目的物」と、同条第5項及び第33条中「請負代金」とあるのは「部分引渡しに係る請負代金」と読み替えて、これらの規定を準用する。

2 前項の規定により準用される第33条第1項の規定により請求することができる部分引渡しに係る請負代金の額は、次の式により算定する。この場合において、指定部分に相応する請負代金の額は、発注者と受注者とが協議して定める。ただし、発注者が前項の規定により準用される第32条第2項の検査の結果の通知をした日から14日以内に協議が整わない場合には、発注者が定め、受注者に通知する。

部分引渡しに係る請負代金の額 $=$ 指定部分に相応する請負代金の額 $\times$ $(1 - \text{前払金額} / \text{請負代金額})$

(国庫債務負担行為に係る契約の特則)

第40条 削除。

(国債に係る契約の前金払[及び中間前金払]の特則)

第41条 削除

(国債に係る契約の部分払の特則)

第42条 削除

(第三者による代理受領)

第43条 受注者は、発注者の承諾を得て請負代金の全部又は一部の受領につき、第三者を代理人とすることができる。

2 発注者は、前項の規定により受注者が第三者を代理人とした場合において、受注者の提出する支払請求書に当該第三者が受注者の代理人である旨の明記がなされているときは、当該第三者に対して第33条（第39条において準用する場合を含む。）又は第38条の規定に基づく支払いをしなければならない。

(前払金等の不払に対する工事中止)

第 44 条 受注者は、発注者が第 35 条、第 38 条又は第 39 条において準用される第 33 条の規定に基づく支払いを遅延し、相当の期間を定めてその支払いを請求したにもかかわらず支払いをしないときは、工事の全部又は一部の施工を一時中止することができる。この場合においては、受注者は、その理由を明示した書面により、直ちにその旨を発注者に通知しなければならない。

2 発注者は、前項の規定により受注者が工事の施工を中止した場合において、必要があると認められるときは工期若しくは請負代金額を変更し、又は受注者が工事の続行に備え工事現場を維持し若しくは労働者、建設機械器具等を保持するための費用その他の工事の施工の一時中止に伴う増加費用を必要とし若しくは受注者に損害を及ぼしたときは必要な費用を負担しなければならない。

(契約不適合責任)

第 45 条 発注者は、引き渡された工事目的物が種類又は品質に関して契約の内容に適合しないもの（以下「契約不適合」という。）であるときは、受注者に対し、目的物の修補又は代替物の引渡しによる履行の追完を請求することができる。ただし、その履行の追完に過分の費用を要するときは、発注者は、履行の追完を請求することができない。

2 前項の場合において、受注者は、発注者に不相当な負担を課するものでないときは、発注者が請求した方法と異なる方法による履行の追完をすることができる。

3 第 1 項の場合において、発注者が相当の期間を定めて履行の追完の催告をし、その期間内に履行の追完がないときは、発注者は、その不適合の程度に応じて代金の減額を請求することができる。ただし、次の各号のいずれかに該当する場合は、催告をすることなく、直ちに代金の減額を請求することができる。

一 履行の追完が不能であるとき。

二 受注者が履行の追完を拒絶する意思を明確に表示するとき。

三 工事目的物の性質又は当事者の意思表示により、特定の日時又は一定の期間内に履行しなければ契約をした目的を達することができない場合において、受注者が履行の追完をしないでその時期を経過したとき。

四 前 3 号に掲げる場合のほか、発注者がこの項の規程による催告をしても履行の追完を受ける見込みがないことが明らかであるとき。

(発注者の任意解除権)

第 46 条 発注者は、工事が完成するまでの間は、次条又は第 48 条の規定によるほか、必要があるときは、この契約を解除することができる。

2 発注者は、前項の規定によりこの契約を解除した場合において、受注者に損害を及ぼしたときは、その損害を賠償しなければならない。

(発注者の催告による解除権)

第 47 条 発注者は、受注者が次の各号のいずれかに該当するときは、相当の期間を定めてその履行の催告をし、その期間内に履行がないときはこの契約を解除することができる。ただし、その期間を経過した時における債務の不履行がこの契約及び取引上の社会通念に照らして軽微であるときは、この限りでない。

一 第 5 条第 4 項に規定する書類を提出せず、又は虚偽の記載をしてこれを提出したとき。

二 正当な理由なく、工事に着手すべき期日を過ぎても工事に着手しないとき。

- 三 工期内に完成しないとき又は工期経過後相当の期間内に工事を完成する見込みが明らかでないときと認められるとき。
- 四 第 10 条第 1 項第 2 号に掲げる者を設置しなかったとき。
- 五 正当な理由なく、第 45 条第 1 項の履行の追完がなされないとき。
- 六 前各号に掲げる場合のほか、この契約に違反したとき。

(発注者の催告によらない解除権)

第 48 条 発注者は、受注者が次の各号のいずれかに該当するときは、直ちにこの契約を解除することができる。

- 一 第 5 条第 1 項の規定に違反して請負代金債権を譲渡したとき。
- 二 第 5 条第 4 項の規定に違反して譲渡により得た資金を当該工事の施工以外に使用したとき。
- 三 この契約の目的物を完成させることができないことが明らかであるとき。
- 四 引き渡された工事目的物に契約不適合がある場合において、その不適合が目的物を除却した上で再び建設しなければ、契約の目的を達することができないものであるとき。
- 五 受注者がこの契約の目的物の完成の債務の履行を拒絶する意思を明確に表示したとき。
- 六 受注者の債務の一部の履行が不能である場合又は受注者がその債務の一部の履行を拒絶する意思を明確に表示した場合において、残存する部分のみでは契約をした目的を達することができないとき。
- 七 契約の目的物の性質や当事者の意思表示により、特定の日時又は一定の期間内に履行しなければ契約をした目的を達することができない場合において、受注者が履行をしないでその時期を経過したとき。
- 八 前各号に掲げる場合のほか、受注者がその債務の履行をせず、発注者が前条の催告をしても契約をした目的を達するのに足りる履行がされる見込みがないことが明らかであるとき。
- 九 暴力団（暴力団員による不当な行為の防止等に関する法律（平成 3 年法律第 77 号）第 2 条第 2 号に規定する暴力団をいう。以下この条において同じ。）又は暴力団員（暴力団員による不当な行為の防止等に関する法律第 2 条第 6 号に規定する暴力団員をいう。以下この条において同じ。）が経営に実質的に関与していると認められる者に請負代金債権を譲渡したとき。
- 十 第 50 条又は第 51 条の規定によらないでこの契約の解除を申し出たとき。
- 十一 受注者（受注者が共同企業体であるときは、その構成員のいずれかの者。以下この号において同じ。）が次のいずれかに該当するとき。
 - イ 役員等（受注者が個人である場合にはその者を、受注者が法人である場合にはその役員又はその支店若しくは常時建設工事の請負契約を締結する事務所の代表者をいう。以下この号において同じ。）が暴力団員であると認められるとき。
 - ロ 暴力団又は暴力団員が経営に実質的に関与していると認められるとき。
 - ハ 役員等が自己、自社若しくは第三者の不正の利益を図る目的又は第三者に損害を加える目的をもって、暴力団又は暴力団員を利用するなどしたと認められるとき。
 - ニ 役員等が、暴力団又は暴力団員に対して資金等を供給し、又は便宜を供与するなど直接的あるいは積極的に暴力団の維持、運営に協力し、若しくは関与していると認められるとき。
 - ホ 役員等が暴力団又は暴力団員と社会的に非難されるべき関係を有していると認められるとき。

へ 下請契約又は資材、原材料の購入契約その他の契約に当たり、その相手方がイからホまでのいずれかに該当することを知りながら、当該者と契約を締結したと認められるとき。

ト 受注者が、イからホまでのいずれかに該当する者を下請契約又は資材、原材料の購入契約その他の契約の相手方としていた場合（へに該当する場合を除く。）に、発注者が受注者に対して当該契約の解除を求め、受注者がこれに従わなかったとき。

（発注者の責めに帰すべき事由による場合の解除の制限）

第 49 条 第 47 条各号又は前条各号に定める場合が発注者の責めに帰すべき事由によるものであるときは、発注者は、前 2 条の規定による契約の解除をすることができない。

（受注者の催告による解除権）

第 50 条 受注者は、発注者がこの契約に違反したときは、相当の期間を定めてその履行の催告をし、その期間内に履行がないときは、この契約を解除することができる。ただし、その期間を経過した時における債務の不履行がこの契約及び取引上の社会通念に照らして軽微であるときは、この限りでない。

（受注者の催告によらない解除権）

第 51 条 受注者は、次の各号のいずれかに該当するときは、直ちにこの契約を解除することができる。

- 一 第 19 条の規定により設計図書を変更したため請負代金額が 3 分の 2 以上減少したとき。
 - 二 第 20 条の規定による工事の施工の中止期間が工期の 10 分の 5（工期の 10 分の 5 が 6 月を超えるときは、6 月）を超えたとき。ただし、中止が工事の一部のみの場合は、その一部を除いた他の部分の工事が完了した後 3 月を経過しても、なおその中止が解除されないとき。
- 2 受注者は、前項の規定によりこの契約を解除した場合において、損害があるときは、その損害の賠償を発注者に請求することができる。

（受注者の責めに帰すべき事由による場合の解除の制限）

第 52 条 第 50 条又は前条各号に定める場合が受注者の責めに帰すべき事由によるものであるときは、受注者は、前 2 条の規定による契約の解除をすることができない。

（解除に伴う措置）

第 53 条 発注者は、この契約が工事の完成前に解除された場合においては、出来形部分を検査の上、当該検査に合格した部分及び部分払の対象となった工事材料の引渡しを受けるものとし、当該引渡しを受けたときは、当該引渡しを受けた出来形部分に相応する請負代金を受注者に支払わなければならない。この場合において、発注者は、必要があると認められるときは、その理由を受注者に通知して、出来形部分を最小限度破壊して検査することができる。

- 2 前項の場合において、検査又は復旧に直接要する費用は、受注者の負担とする。
- 3 第 1 項の場合において、第 35 条（第 41 条において準用する場合を含む。）の規定による前払金があったときは、当該前払金の額（第 38 条及び第 42 条の規定による部分払をしているときは、その部分払において償却した前払金の額を控除した額）を同項前段の出来形部分に相応する請負代金額から控除する。この場合において、受領済みの前払金額になお余剰があるときは、受注者は、解除が第 47 条又は次条第 3 項の規定によるときにあっては、その

余剰額に前払金の支払いの日から返還の日までの日数に応じ年 2.5 パーセントの割合で計算した額の利息を付した額を、解除が第 46 条、第 50 条又は第 51 条の規定によるときにあっては、その余剰額を発注者に返還しなければならない。

- 4 受注者は、この契約が工事の完成前に解除された場合において、支給材料があるときは、第 1 項の出来形部分の検査に合格した部分に使用されているものを除き、発注者に返還しなければならない。この場合において、当該支給材料が受注者の故意若しくは過失により滅失若しくはき損したとき、又は出来形部分の検査に合格しなかった部分に使用されているときは、代品を納め、若しくは原状に復して返還し、又は返還に代えてその損害を賠償しなければならない。
- 5 受注者は、この契約が工事の完成前に解除された場合において、貸与品があるときは、当該貸与品を発注者に返還しなければならない。この場合において、当該貸与品が受注者の故意又は過失により滅失又はき損したときは、代品を納め、若しくは原状に復して返還し、又は返還に代えてその損害を賠償しなければならない。
- 6 受注者は、この契約が工事の完成前に解除された場合において、工事用地等に受注者が所有又は管理する工事材料、建設機械器具、仮設物その他の物件（下請負人の所有又は管理するこれらの物件を含む。）があるときは、受注者は、当該物件を撤去するとともに、工事用地等を修復し、取り片付けて、発注者に明け渡さなければならない。
- 7 前項の場合において、受注者が正当な理由なく、相当の期間内に当該物件を撤去せず、又は工事用地等の修復若しくは取片付けを行わないときは、発注者は、受注者に代わって当該物件を処分し、工事用地等を修復若しくは取片付けを行うことができる。この場合においては、受注者は、発注者の処分又は修復若しくは取片付けについて異議を申し出ることができず、また、発注者の処分又は修復若しくは取片付けに要した費用を負担しなければならない。
- 8 第 4 項前段及び第 5 項前段に規定する受注者のとるべき措置の期限、方法等については、この契約の解除が第 47 条、第 48 条又は次条第 3 項の規定によるときは発注者が定め、第 46 条、第 50 条又は第 51 条の規定によるときは受注者が発注者の意見を聴いて定めるものとし、第 4 項後段、第 5 項後段及び第 6 項に規定する受注者のとるべき措置の期限、方法等については、発注者が受注者の意見を聴いて定めるものとする。
- 9 工事の完成後にこの契約が解除された場合は、解除に伴い生じる事項の処理については発注者及び受注者が民法の規定に従って協議して決める。

（発注者の損害賠償請求等）

第 54 条 発注者は、受注者が次の各号のいずれかに該当するときは、これによって生じた損害の賠償を請求することができる。

- 一 工期内に工事を完成することができないとき。
- 二 この工事目的物に契約不適合があるとき。
- 三 第 47 条又は第 48 条の規定により、工事目的物の完成後にこの契約が解除されたとき。
- 四 前 3 号に掲げる場合のほか、債務の本旨に従った履行をしないとき又は債務の履行が不能であるとき。

- 2 次の各号のいずれかに該当するときは、前項の損害賠償に代えて、受注者は、請負代金額の 10 分の 1 に相当する額を違約金として発注者の指定する期間内に支払わなければならない。

【注】低入札価格調査を受けた者との契約については、「10 分の 1」を「10 分の 3」に置き換える。

- 一 第 47 条又は第 48 条の規定により工事目的物の完成前にこの契約が解除されたとき。

- 二 工事目的物の完成前に、受注者がその債務の履行を拒否し、又は受注者の責めに帰すべき事由によって受注者の債務について履行不能となったとき。
- 3 次の各号に掲げる者がこの契約を解除した場合は、前項第2号に該当する場合とみなす。
- 一 受注者について破産手続開始の決定があった場合において、破産法（平成16年法律第75号）の規定により選任された破産管財人
 - 二 受注者について更生手続開始の決定があった場合において、会社更生法（平成14年法律第154号）の規定により選任された管財人
 - 三 受注者について再生手続開始の決定があった場合において、民事再生法（平成11年法律第225号）の規定により選任された再生債務者等
- 4 第1項各号又は第2項各号に定める場合（前項の規定により第2項第2号に該当する場合とみなされる場合を除く。）がこの契約及び取引上の社会通念に照らして受注者の責めに帰することができない事由によるものであるときは、第1項及び第2項の規定は適用しない。
- 5 第1項第1号に該当し、発注者が損害の賠償を請求する場合の請求額は、請負代金額から部分引渡しを受けた部分に相応する請負代金額を控除した額につき、遅延日数に応じ、年3パーセントの割合で計算した額とする。
- 6 第2項の場合（第48条第9号及び第11号の規定により、この契約が解除された場合を除く。）において、第4条の規定により契約保証金の納付又はこれに代わる担保の提供が行われているときは、発注者は、当該契約保証金又は担保をもって同項の違約金に充当することができる。

（談合等不正行為があった場合の違約金等）

- 第54条の2 受注者（共同企業体にあつては、その構成員）が、次に掲げる場合のいずれかに該当したときは、受注者は、発注者の請求に基づき、請負代金額（この契約締結後、請負代金額の変更があった場合には、変更後の請負代金額。次項において同じ。）の10分の1に相当する額を違約金として発注者の指定する期間内に支払わなければならない。
- 一 この契約に関し、受注者が私的独占の禁止及び公正取引の確保に関する法律（昭和22年法律第54号。以下「独占禁止法」という。）第3条の規定に違反し、又は受注者が構成事業者である事業者団体が独占禁止法第8条第1号の規定に違反したことにより、公正取引委員会が受注者に対し、独占禁止法第7条の2第1項（独占禁止法第8条の3において準用する場合を含む。）の規定に基づく課徴金の納付命令（以下「納付命令」という。）を行い、当該納付命令が確定したとき（確定した当該納付命令が独占禁止法第63条第2項の規定により取り消された場合を含む。以下この条において同じ。）。
- 二 納付命令又は独占禁止法第7条若しくは第8条の2の規定に基づく排除措置命令（これらの命令が受注者又は受注者が構成事業者である事業者団体（以下「受注者等」という。）に対して行われたときは、受注者等に対する命令で確定したものをいい、受注者等に対して行われていないときは、各名宛人に対する命令すべてが確定した場合における当該命令をいう。次号及び次項第2号において同じ。）において、この契約に関し、独占禁止法第3条又は第8条第1号の規定に違反する行為の実行としての事業活動があったとされたとき。
- 三 前号に規定する納付命令又は排除措置命令により、受注者等に独占禁止法第3条又は第8条第1号の規定に違反する行為があったとされた期間及び当該違反する行為の対象となった取引分野が示された場合において、この契約が、当該期間（これらの命令に係る事件について、公正取引委員会が受注者に対し納付命令を行い、これが確定したときは、当該納付命令における課徴金の計算の基礎である当該違反する行為の実行期間を除く。）に入札（見積書の提出を含む。）が行われたものであり、かつ、当該取引分野に該当するものであるとき。

四 この契約に関し、受注者（法人にあっては、その役員又は使用人を含む。次項第2号において同じ。）の刑法（明治40年法律第45号）第96条の6又は独占禁止法第89条第1項若しくは第95条第1項第1号に規定する刑が確定したとき。

2 この契約に関し、次の各号に掲げる場合のいずれかに該当したときは、受注者は、発注者の請求に基づき、前項に規定する請負代金額の10分の1に相当する額のほか、請負代金額の100分の5に相当する額を違約金として発注者の指定する期間内に支払わなければならない。

一 前項第1号に規定する確定した納付命令における課徴金について、独占禁止法第7条の2第8項又は第9項の規定の適用があるとき。

二 前項第2号に規定する納付命令若しくは排除措置命令又は同項第4号に規定する刑に係る確定判決において、受注者が違反行為の首謀者であることが明らかになったとき。

3 受注者が前2項の違約金を発注者の指定する期間内に支払わないときは、受注者は、当該期間を経過した日から支払いをする日までの日数に応じ、年3パーセントの割合で計算した額の遅延利息を発注者に支払わなければならない。

4 受注者は、契約の履行を理由として、第1項及び第2項の違約金を免れることができない。

5 第1項及び第2項の規定は、発注者に生じた実際の損害の額が違約金の額を超過する場合において、発注者がその超過分の損害につき賠償を請求することを妨げない。

（受注者の損害賠償請求等）

第55条 受注者は、発注者が次の各号のいずれかに該当する場合はこれによって生じた損害の賠償を請求することができる。ただし、当該各号に定める場合がこの契約及び取引上の社会通念に照らして発注者の責めに帰することができない事由によるものであるときは、この限りでない。

一 第50条又は第51条の規定によりこの契約が解除されたとき。

二 前号に掲げる場合のほか、債務の本旨に従った履行をしないとき又は債務の履行が不能であるとき。

2 第33条第2項（第39条において準用する場合を含む。）の規定による請負代金の支払いが遅れた場合においては、受注者は、未受領金額につき、遅延日数に応じ、年2.5パーセントの割合で計算した額の遅延利息の支払いを発注者に請求することができる。

（契約不適合責任期間等）

第56条 発注者は、引き渡された工事目的物に関し、第32条第4項又は第5項（第39条においてこれらの規定を準用する場合を含む。）の規定による引渡し（以下この条において単に「引渡し」という。）を受けた日から2年以内でなければ、契約不適合を理由とした履行の追完の請求、損害賠償の請求、代金の減額の請求又は契約の解除（以下この条において「請求等」という。）をすることができない。

2 前項の規定にかかわらず、設備機器本体等の契約不適合については、引渡しの時、発注者が検査して直ちにその履行の追完を請求しなければ、受注者は、その責任を負わない。ただし、当該検査において一般的な注意の下で発見できなかった契約不適合については、引渡しを受けた日から1年が経過する日まで請求等を行うことができる。

3 前2項の請求等は、具体的な契約不適合の内容、請求する損害額の算定の根拠等当該請求等の根拠を示して、受注者の契約不適合責任を問う意思を明確に告げることで行う。

4 発注者が第1項又は第2項に規定する契約不適合に係る請求等が可能な期間（以下この項及び第7項において「契約不適合責任期間」という。）の内に契約不適合を知り、その旨を

受注者に通知した場合において、発注者が通知から1年が経過する日までに前項に規定する方法による請求等をしたときは、契約不適合責任期間の内に請求等をしたものとみなす。

- 5 発注者は、第1項又は第2項の請求等を行ったときは、当該請求等の根拠となる契約不適合に関し、民法の消滅時効の範囲で、当該請求等以外に必要なと認められる請求等を行うことができる。
- 6 前各項の規定は、契約不適合が受注者の故意又は重過失により生じたものであるときには適用せず、契約不適合に関する受注者の責任については、民法の定めるところによる。
- 7 民法第637条第1項の規定は、契約不適合責任期間については適用しない。
- 8 発注者は、工事目的物の引渡しの際に契約不適合があることを知ったときは、第1項の規定にかかわらず、その旨を直ちに受注者に通知しなければ、当該契約不適合に関する請求等を行うことはできない。ただし、受注者がその契約不適合があることを知っていたときは、この限りでない。
- 9 引き渡された工事目的物の契約不適合が支給材料の性質又は発注者若しくは監督員の指図により生じたものであるときは、発注者は当該契約不適合を理由として、請求等を行うことはできない。ただし、受注者がその材料又は指図の不相当であることを知りながらこれを通知しなかったときは、この限りでない。

(火災保険等)

- 第57条 受注者は、工事目的物及び工事材料（支給材料を含む。以下この条において同じ。）等を設計図書に定めるところにより火災保険、建設工事保険その他の保険（これに準ずるものを含む。以下この条において同じ。）に付さなければならない。
- 2 受注者は、前項の規定により保険契約を締結したときは、その証券又はこれに代わるものを直ちに発注者に提示しなければならない。
 - 3 受注者は、工事目的物及び工事材料等を第1項の規定による保険以外の保険に付したときは、直ちにその旨を発注者に通知しなければならない。

(賠償金等の徴収)

- 第58条 受注者がこの契約に基づく賠償金、損害金又は違約金を発注者の指定する期間内に支払わないときは、発注者は、その支払わない額に発注者の指定する期間を経過した日から請負代金額支払いの日まで年5パーセントの割合で計算した利息を付した額と、発注者の支払うべき請負代金額とを相殺し、なお不足があるときは追徴する。
- 2 前項の追徴をする場合には、発注者は、受注者から遅延日数につき年3パーセントの割合で計算した額の延滞金を徴収する。

(あっせん又は調停)

- 第59条 この契約書の各条項において発注者と受注者とが協議して定めるものにつき協議が整わなかったときに発注者が定めたものに受注者が不服がある場合その他この契約に関して発注者と受注者との間に紛争を生じた場合には、発注者及び受注者は、建設業法による茨城県建設工事紛争審査会（以下次条において「審査会」という。）のあっせん又は調停によりその解決を図る。
- 2 前項の規定にかかわらず、現場代理人の職務の執行に関する紛争、主任技術者若しくは監理技術者又は専門技術者その他受注者が工事を施工するために使用している下請負人、労働者等の工事の施工又は管理に関する紛争及び監督職員の職務の執行に関する紛争については、第12条第3項の規定により受注者が決定を行った後若しくは同条第5項の規定により発注者が決定を行った後、又は発注者若しくは受注者が決定を行わずに同条第3項若しくは

第5項の期間が経過した後でなければ、発注者及び受注者は、前項のあっせん又は調停を請求することができない。

(仲裁)

第60条 発注者及び受注者は、その一方又は双方が前条の審査会のあっせん又は調停により紛争を解決する見込みがないと認めたときは、同条の規定にかかわらず、仲裁合意書に基づき、審査会の仲裁に付し、その仲裁判断に服する。

(情報通信の技術を利用する方法)

第61条 この契約書において書面により行わなければならないこととされている催告、請求、通知、報告、申出、承諾、解除及び指示は、建設業法その他の法令に違反しない限りにおいて、電子情報処理組織を使用する方法その他の情報通信の技術を利用する方法を用いて行うことができる。ただし、当該方法は書面の交付に準ずるものでなければならず、その具体的な取扱いが設計図書に定めるものとする。

(補則)

第62条 この契約書に定めのない事項については、必要に応じて発注者と受注者とが協議して定める。

[裏面参照の上、建設工事紛争審査会の仲裁に付することに合意する場合に使用する。]

仲 裁 合 意 書

工 事 名 令和6年度国立研究開発法人国立環境研究所 研究本館Ⅲ化学物質管理区域空調(AC-5)更新工事

工 事 場 所 国立研究開発法人国立環境研究所
(茨城県つくば市小野川16-2)

令和 年 月 日に締結した上記建設工事の請負契約に関する紛争については、発注者及び請負者は、建設業法に規定する下記の建設工事紛争審査会の仲裁に付し、その仲裁判断に服する。

管轄審査会名 茨城県建設工事紛争審査会

〔管轄審査会名が記入されていない場合は建設業法第25条の9第1項又は第2項に定める建設工事紛争審査会を管轄審査会とする。〕

令和 年 月 日

発注者 住所 茨城県つくば市小野川16-2
氏名 国立研究開発法人国立環境研究所
理事長 木本 昌秀

請負者 住所
氏名

[裏面]

仲裁合意書について

1) 仲裁合意について

仲裁合意とは、裁判所への訴訟に代えて、紛争の解決を仲裁人に委ねることを約する当事者間の契約である。

仲裁手続によってなされる仲裁判断は、裁判上の確定判決と同一の効力を有し、たとえその仲裁判断の内容に不服があっても、その内容を裁判所で争うことはできない。

2) 建設工事紛争審査会について

建設工事紛争審査会（以下「審査会」という。）は、建設工事の請負契約に関する紛争の解決を図るため建設業法に基づいて設置されており、同法の規定により、あっせん、調停及び仲裁を行う権限を有している。また、中央建設工事紛争審査会（以下「中央審査会」という。）は、国土交通省に、都道府県紛争審査会（以下「都道府県審査会」という。）は各都道府県にそれぞれ設置されている。審査会の管轄は、原則として、請負者が国土交通大臣の許可を受けた建設業者であるときは中央審査会、都道府県知事の許可を受けた建設業者であるときは当該都道府県審査会であるが、当事者の合意によって管轄審査会を定めることもできる。

審査会による仲裁は、3人の仲裁委員が行い、仲裁委員は、審査会の委員又は特別委員のうちから当事者が合意によって選定した者につき、審査会の会長が指名する。また、仲裁委員のうち少なくとも1人は、弁護士法の規定により弁護士となる資格を有する者である。

なお、審査会における仲裁手続は、建設業法に特別の定めがある場合を除き、仲裁法（平成15年法律第138号）の規定が適用される。

(別 添)

違約金に関する特約条項

第1条 発注者（以下「甲」という。）及び請負者（以下「乙」という。）が令和 年 月 日付けで締結した「令和6年度国立研究開発法人国立環境研究所 研究本館Ⅲ化学物質管理区域空調(AC-5)更新工事」の請負契約（以下「本契約」という。）に関し、乙（共同企業体にあつては、その構成員）が、次に掲げる場合のいずれかに該当したときは、乙は、甲の請求に基づき、請負代金額（本契約締結後、請負代金額の変更があつた場合には、変更後の請負代金額）の10分の1に相当する額を違約金（損害賠償額の予定）として甲の指定する期間内に支払わなければならない。

- 一 本契約に関し、乙が私的独占の禁止及び公正取引の確保に関する法律（昭和22年法律第54号。次号において「独占禁止法」という。）第3条の規定に違反し、又は乙が構成事業者である事業者団体が同法第8条第1項第1号の規定に違反したことにより、公正取引委員会が乙に対し、同法第7条の2第1項の規定に基づく課徴金の納付命令を行い、当該納付命令が確定したとき。
- 二 本契約に関し、乙（法人にあつては、その役員又は使用人を含む。）の刑法（明治40年法律第45号）第96条の3又は独占禁止法第89条第1項若しくは第95条第1項第1号に規定する刑が確定したとき。

第2条 乙が前条の違約金を甲の指定する期間内に支払わないときは、乙は、当該期間を経過した日から支払をする日までの日数に応じ、年3パーセントの割合で計算した額の遅延利息を甲に支払わなければならない。

この契約の証として本書2通を作成し、当事者記名押印の上、各自1通を保有する。

令和 年 月 日

発注者	住所	茨城県つくば市小野川16-2
	氏名	国立研究開発法人国立環境研究所
		理事長 木本 昌秀

請負者	住所
	氏名

(別紙6)

暴力団排除等に関する誓約事項

当社（個人である場合は私、団体である場合は当団体）は、下記事項について、入札書（見積書）の提出をもって誓約いたします。

この誓約が虚偽であり、又はこの誓約に反したことにより、当方が不利益を被ることとなっても、異議は一切申し立てません。

また、国立研究開発法人国立環境研究所（以下「貴所」という。）の求めに応じ、当方の役員名簿（有価証券報告書に記載のもの（生年月日を含む。）。ただし、有価証券報告書を作成していない場合は、役職名、氏名及び生年月日の一覧表）及び登記簿謄本の写しを提出すること並びにこれらの提出書類から確認できる範囲での個人情報を警察に提供することについて同意します。

記

1. 次のいずれにも該当しません。また、将来においても該当することはありません。

(1) 契約の相手方として不適当な者

ア 法人等（個人、法人又は団体をいう。）の役員等（個人である場合はその者、法人である場合は役員又は支店若しくは営業所（常時契約を締結する事務所をいう。）の代表者、団体である場合は代表者、理事等、その他経営に実質的に関与している者をいう。）が、暴力団（暴力団員による不当な行為の防止等に関する法律（平成3年法律第77号）第2条第2号に規定する暴力団をいう。以下同じ）又は暴力団員（同法第2条第6号に規定する暴力団員をいう。以下同じ。）であるとき

イ 役員等が、自己、自社若しくは第三者の不正の利益を図る目的又は第三者に損害を加える目的をもって、暴力団又は暴力団員を利用するなどしているとき

ウ 役員等が、暴力団又は暴力団員に対して、資金等を供給し、又は便宜を供与するなど直接的あるいは積極的に暴力団の維持、運営に協力し、若しくは関与しているとき

エ 役員等が、暴力団又は暴力団員と社会的に非難されるべき関係を有しているとき

(2) 契約の相手方として不適当な行為をする者

ア 暴力的な要求行為を行う者

イ 法的な責任を超えた不当な要求行為を行う者

ウ 取引に関して脅迫的な言動をし、又は暴力を用いる行為を行う者

エ 偽計又は威力を用いて国立研究開発法人国立環境研究所の業務を妨害する行為を行う者

オ その他前各号に準ずる行為を行う者

2. 暴力団関係業者を再委託又は当該業務に関して締結する全ての契約の相手方としません。

3. 再受任者等（再受任者、共同事業実施協力者及び自己、再受任者又は共同事業実施協力者が当該契約に関して締結する全ての契約の相手方をいう。）が暴力団関係業者であることが判明したときは、当該契約を解除するため必要な措置を講じます。

4. 暴力団員等による不当介入を受けた場合、又は再受任者等が暴力団員等による不当介入を受けたことを知った場合は、警察への通報及び捜査上必要な協力を行うとともに、発注元の貴所へ報告を行います。

5. 貴所の規程類及び法令を遵守して不正、不適切な行為に関与せず、また、貴所の職員等から不正行為の依頼等があった場合には拒絶するとともに、その内容を貴所に通報し、さらに内部監査、その他調査等において、取引帳簿の閲覧・提出等の要請に協力します。

(参考) 国立研究開発法人国立環境研究所 規程・規則等

<https://www.nies.go.jp/kihon/kitei/>

(別紙 7)

令和 年 月 日

国立研究開発法人国立環境研究所 理事長 殿

所在地
名称
代表者名

通 知 書

下記のとおり、建設業法第20条の2第2項に基づき、発生するおそれがあると認める工期又は請負代金の額に影響を及ぼす事象に関する情報を通知します。

記

工事名：令和6年度国立研究開発法人国立環境研究所 研究本館Ⅲ化学物質管理区域空調
(AC-5)更新工事

- ☐ 主要な資機材の供給の不足若しくは遅延又は資機材の価格の高騰
(建設業法施行規則第13条の14第2項第1号)

発生するおそれのある事象※：(例) 国際的な石炭価格上昇に伴う コンクリート価格の高騰

上記事象の状況の把握のため必要な情報の入手先：(例) 報道等の URL を記載又はファイルを別添

※天災その他自然的又は人為的な事象により生じる発注者と受注者の双方の責めに帰することができないものを記載

- ☐ 特定の建設工事の種類における労務の供給の不足又は価格の高騰
(建設業法施行規則第13条の14第2項第2号)

発生するおそれのある事象※：(例) ○○地震の復旧工事の本格化による交通誘導員の不足

上記事象の状況の把握のため必要な情報の入手先：(例) 報道等の URL を記載又はファイルを別添

※天災その他自然的又は人為的な事象により生じる発注者と受注者の双方の責めに帰することができないものを記載

その他連絡事項(空欄可) (自由記述：上記のほか工期等に影響を与えることが想定される情報等)

担当者連絡先

部署名：
責任者名：
担当者名：
TEL：
E-mail：

- (注) 1. 本通知書については、建設業法施行規則第13条の14第2項に規定する事象が発生するおそれがあると認めるときに提出するものであり、当該事象の発生するおそれが認められない場合は、提出を求めるものではない。
2. 本通知書を提出する場合は、落札決定（随意契約の場合にあっては、契約の相手方の決定）から契約締結までに提出するものとする。
3. 「上記事象の状況の把握のため必要な情報の入手先」欄においては、受注予定者の通常の事業活動において把握でき、メディア記事、資材業者の記者発表あるいは公的主体や業界団体などにより作成・更新された一定の客観性を有する統計資料等に裏付けられた情報を用いること。（一の資材業者の口頭のみによる情報など、真偽を確認することが困難である情報は除かれることに留意すること。）
4. 本通知書により通知した事象が契約締結後に顕在化した場合は、建設業法第20条の2第3項により、請負契約の変更についての協議を受注者から発注者に対して申し出ることができるが、当該協議については、本件工事の請負契約の規定等（スライド条項の運用基準等を含む。）に基づき対応を行うものであることに留意すること。
5. 本通知書を提出していない場合であっても、本件工事の請負契約の規定に基づき、請負契約の変更について発注者に対して受注者から協議を申し出ることができる。

(参考)

入札参加に当たっての留意事項

1. 本調達に関する照会について
本調達に関する照会については、必ず書面によるものとする。
なお、質問回答書は当研究所HP上で閲覧可能である。
2. 入札書について
入札書については、応札者において適当部数コピーの上、記名し用意すること。
なお、代理人をもって入札する場合の記名は、必ず委任状で委任される者のものと同一とする。
3. 委任状について
 - 1) 代理人が応札する場合には必ず委任状を提出すること。
 - 2) 本社（代表者等）から直接委任を受ける場合には、別紙3の代理人の委任状を、支社等を経由して委任を受ける場合には、支社長等への代理人の委任状（別紙3）と支社長等から復代理人への委任状（別紙4）の両方を用意すること。
4. 資格決定通知書（資格審査結果通知書）の写しを用意すること。
5. 郵送による入札を行う場合においても、資格決定通知書（資格審査結果通知書）の写し等必要書類を提出すること。

仕 様 書

- 1 件 名 令和6年度国立研究開発法人国立環境研究所
研究本館Ⅲ化学物質管理区域空調(AC-5)更新工事
- 2 工事期間 契約締結日～令和8年3月31日
- 3 工事施工場所 国立研究開発法人国立環境研究所（以下「NIES」という。）研究本館Ⅲ（研究本館Ⅱ棟）において行うものとする。工事施工場所詳細は、別添図参照。
- 4 工事内容
請負者は、本工事の遂行にあたり、NIESの担当者と十分な打合せを行い、以下の工事を遂行すること。
- 【機械設備】
- ・ AC-5 エアーハンドリングユニット . . . 1 式
 - ・ フィルターユニット . . . 1 式
 - ・ 加湿器 . . . 1 式
 - ・ 空調組立 . . . 1 式
- 【機械搬入据付】
- ・ 搬入据付工事（材工共） . . . 1 式
 - ・ ラフタークレーン 16t . . . 1 台
- 【配管設備他工事】
- ・ 配管類工事（材工共） . . . 1 式
 - ・ 支持金物取り付け（材工共） . . . 1 式
 - ・ 溶接加工 . . . 1 式
 - ・ ダクト部材（VD・MD 各 1 台、1000×900×200 L） . . . 1 式
 - ・ ダクト工事（キャンバス継手、VD、MD 各一箇所） . . . 1 式
 - ・ 保温工事（材工共） . . . 1 式
- 【電源工事】
- ・ 離線・再接続 . . . 1 式
 - ・ 加湿電源盤ケーブル撤去工事 . . . 1 式
- 【計装工事】
- ・ 自動制御機器 . . . 1 式
 - ・ 盤関係 . . . 1 式
 - ・ 試運転調整 . . . 1 式
 - ・ 計装工事 . . . 1 式
- 【撤去工事】
- ・ 機器及び配管類撤去 . . . 1 式
 - ・ ラフタークレーン 16t . . . 1 台

【産業廃棄物処理】

・運搬・処分

・・・1 式

5 報告書の提出

請負者は、工事完成時までに以下の報告書をNIES担当者へ提出するものとする。

- ・完成図書（状況写真等の報告書含む） 2 部
- ・完成図（紙面、CD-ROM） 1 部

報告書の仕様は、契約締結時においての国等による環境物品等の調達の推進等に関する法律（平成12年法律第100号）第6条第1項の規定に基づき定められた環境物品等の調達の推進に関する基本方針（以下「基本方針」という。）の「印刷」の判断の基準を満たすこと。

ただし、当該「判断の基準」を満たすことが困難な場合には、NIES担当者の了解を得た場合に限り、代替品による納品を認める。

なお、印刷物にリサイクル適性を表示する必要がある場合は、以下の表示例を参考に、裏表紙等に表示すること。

リサイクル適性の表示：紙へリサイクル可

本冊子は、グリーン購入法に基づく基本方針における「印刷」に係る判断の基準にしたがい、印刷用の紙へのリサイクルに適した材料〔Aランク〕のみを用いて作製しています。

なお、リサイクル適性が上記と異なる場合はNIES担当者と協議の上、基本方針(<https://www.env.go.jp/policy/hozen/green/g-law/net/kihonhoushin.html>)を参考に適切な表示を行うこと。

6 検 査


工事完成後、NIES担当者立会いによる本仕様書に基づく検査に合格しなければならない。

7 協 議 事 項


本工事に関し疑義等を生じたときは、速やかにNIES担当者との協議の上、その指示に従うものとする。

8 そ の 他

- (1) 請負者は、本工事实施に係る活動において、国等による環境物品等の調達の推進等に関する法律（グリーン購入法）を推進するよう努めるとともに、物品の納入等に際しては、基本方針で定められた自動車を利用するよう努めるものとする。
- (2) 工事仮設は、任意仮設とする。
- (3) 発生材は、関係法令に基づいて適切に処理すること。
- (4) 安全管理に留意すること。

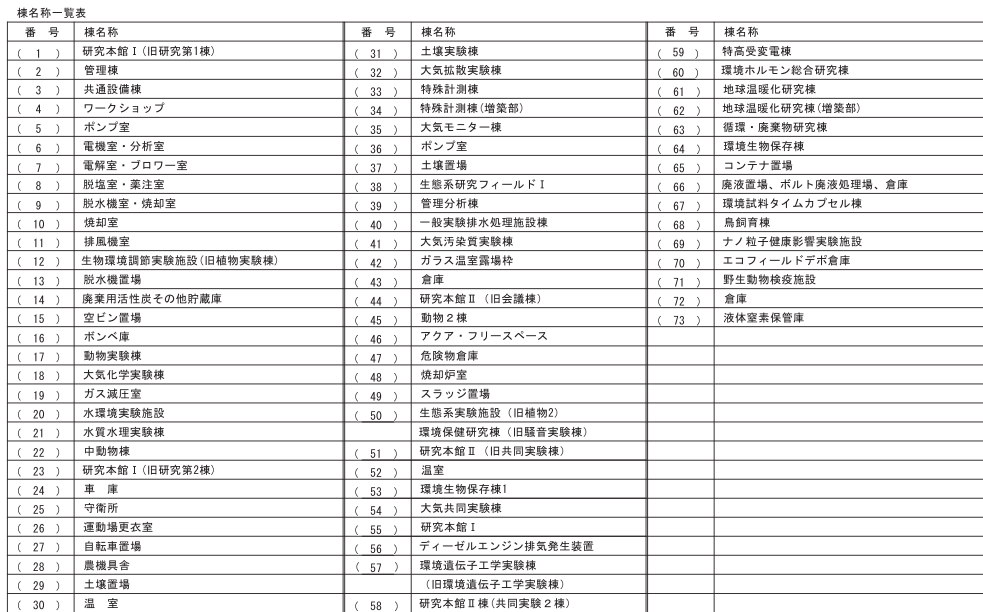


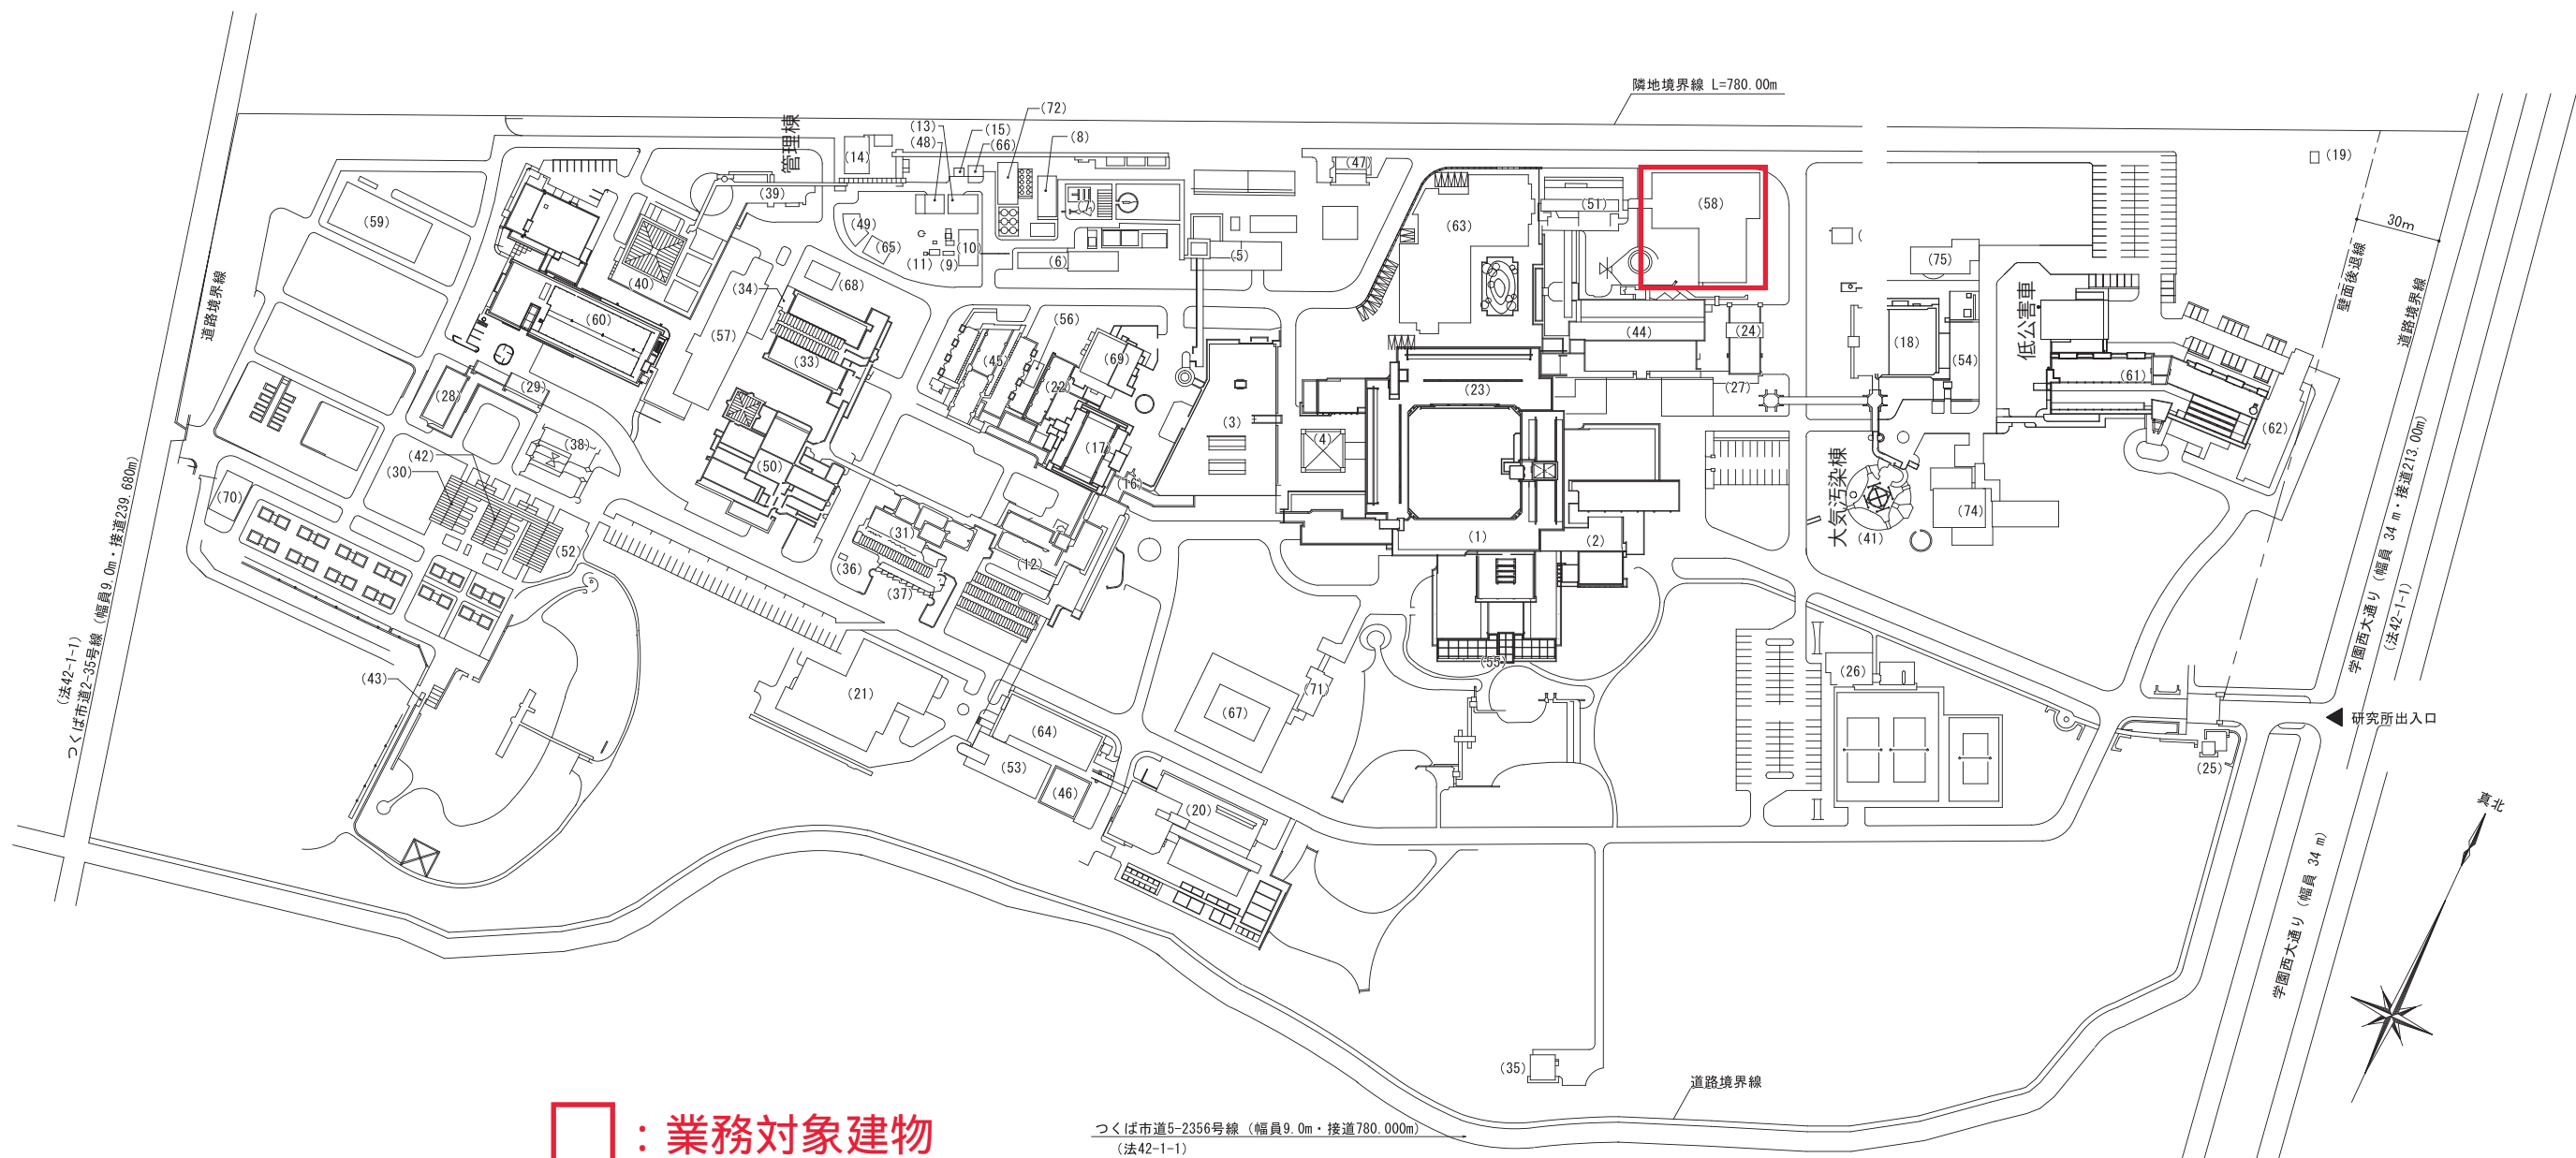

☐ : 業務対象建物
(研究本館)


ユニット型空調設備	
機種	型式	機 器 仕 様										3108 冷却コイル										加熱コイル										特 記 事 項	台 数	設置場所 階 室 名	備考	
		送風量	外気量	静圧	電圧	電流	消費電力	重量	コイル	コイル	冷 却 能 力	入口空気	出口空気	コイル	冷 却 能 力	入口空気	出口空気	コイル	加 熱 能 力	入口空気	出口空気	コイル	加 熱 撤去・更新対象機器
同性能の物を選定すること

コイルユニット										機 器 仕 様										特 記 事 項										台		設 置 場 所		備 考	
機 器 番 号		型 式	処理風量 m ³ /h	コイル 組合せ	加熱コイル										特 記 事 項										数	附	室 名	
					質量流量		入口空気		出口空気		温水量		コイル	
					kcal/h	DB°C	WB°C	DB°C	WB°C	l/min	質量	質量	質量	質量	
CU-1-1 (1F ナンテス/HS型)	床置	12,450	H	—	35,300	18.3	17.4	27.6	20.3	118	2	


記 号	名 称	仕 様				管 径	電 動 機				設置場所	台数	備 考
		送風量 m³/min	外気量 m³/min	静圧 mmHg	消費電力 kW		電 圧 V	電 流 A	回転数 rpm				
ホ	PCH-1	冷温水ポンプ（ソーラー系統）	50	95	14		3	200	1.5	4 P	4F空調機室	2	1) 設置場所 (管理室、BOX内)
	PH-1	温水ポンプ（空調温水系統）	150	3,980	26		3	200	30	4 P	1F空調機室	2	2) PSR-10型高圧型、90℃
	PH-4	温水ポンプ（ソーラー熱源系統）	40	110	22		3	200	1.5	4 P	4F空調機室	1	3) PH-4型高圧型、90℃
	PH-5	温水ポンプ（RA-1 熱温水系統）	40	70	18		3	200	0.75	4 P	4F空調機室	1	4) PCD-7型高圧型、90℃
	PCD-1	冷却水ポンプ（RA-1 冷却水系統）	40	135	14		3	200	1.5	4 P	4F空調機室	1	(高圧型100℃)
ン	PCD-2	冷却水ポンプ（2F高温分解室系統）	65	450	35		3	200	5.5	4 P	4F空調機室	1	4) PCD-7型高圧型
	PCD-3	冷却水ポンプ（2Fマイクロシステム系統）	50	200	13		3	200	1.5	4 P	4F空調機室	1	
	PCD-6	冷却水ポンプ（HE-3系統）	50	150	18		3	200	1.5	4 P	1F空調機室	1	
	PCD-5	冷却水ポンプ（HE-2系統）	50	150	54		3	200	3.7	4 P	1F空調機室	1	
	PSR-1	温水ポンプ	40	65	32		3	200	2.2	4 P	1F空調機室	2	
プ	PCD-4	冷却水ポンプ（純水装置系統）	40	110	19		3	200	1.5	4 P	4F空調機室	1	
	PC-1	冷水ポンプ（冷水加圧用）	150	3,710	27	60	3	200	30	4 P	1F空調機室	2	
	PCD-7	冷却水ポンプ（2F高温分解室系統）	80	450	23		3	200	3.7	2 P	2F高温分解室	1	
	株式会社神野製作所												

ファンコイルユニット												
機 器 番 号	名 称	機 器 仕 様				数	特 記 事 項	設置場所				
		冷房能力 kcal/h		暖房能力 kcal/h				水 量 l/min	階	室 名		
		全熱量	顕熱量	全熱量	顕熱量							
FCU-2	カセット形ファンコイルユニット	1,580	1,185	2,310	5	1		1	監視室			
FCU-8	カセット形ファンコイルユニット	6,145	4,785	8,745	20	1		2	管理室			
FCU-3	カセット形ファンコイルユニット	2,165	1,690	2,210	7.5	2	冷水温度9～14℃、温水温度45～40℃	3	エコオフィス管理室			
FCU-4	カセット形ファンコイルユニット	3,040	2,390	3,120	10	4	冷水温度9～14℃、温水温度45～40℃	3	研究室（1）			
FCU-6	カセット形ファンコイルユニット	4,480	3,515	4,310	15	4	冷水温度9～14℃、温水温度45～40℃	3	研究室（2）			
FCU-4	カセット形ファンコイルユニット	3,040	2,390	3,120	10	4	冷水温度9～14℃、温水温度45～40℃	3	研究室（3）			
FCU-6	天吊形ファンコイルユニット	4,140	3,155	—	12	1	冷房専用	2	保管庫			
FCU-8	天吊形ファンコイルユニット	5,665	4,220	—	16	2	冷房専用	2	高温分解室			
FCU-8	カセット形ファンコイルユニット	6,145	4,785	—	20	1	冷房専用	2	動物飼育室前室			
共 通 事 項		1)電圧:1φ100V,50HZ 2)冷媒:R410A、配管径:冷房7-12℃ 管径55-50℃は1φ6 3)床面積:100㎡										
新晃工業株式会社												

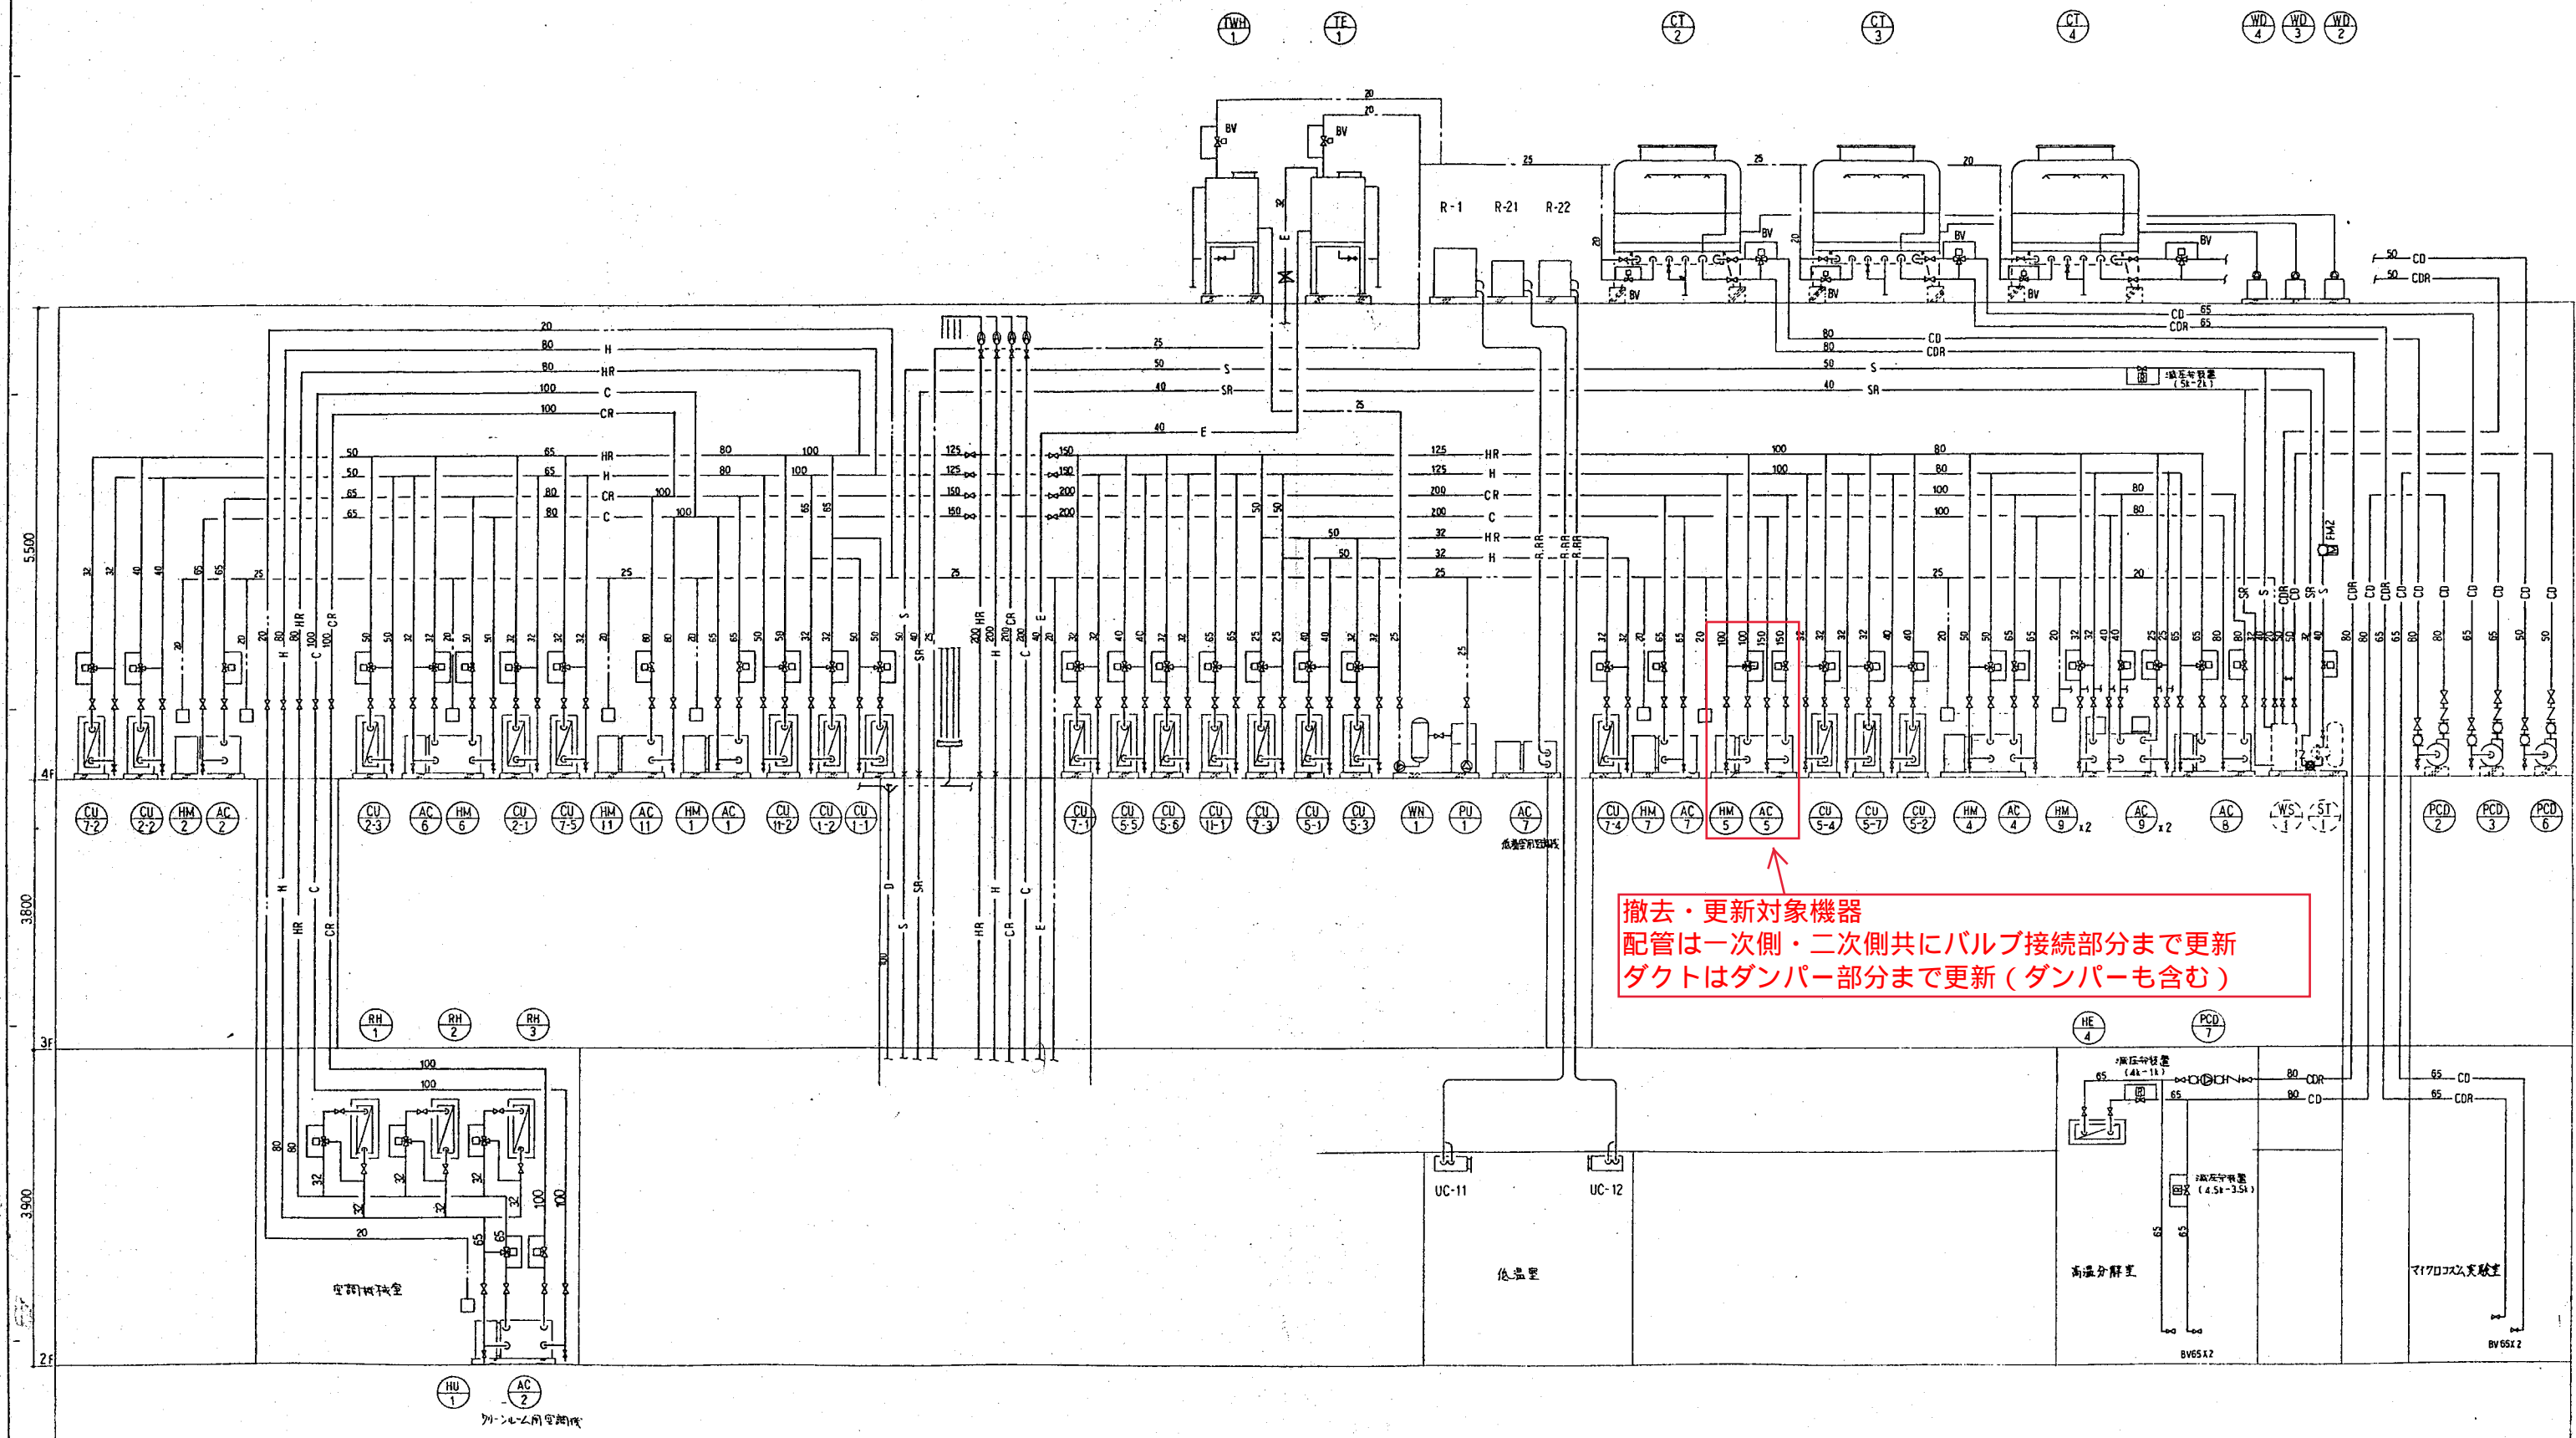


撤去・更新対象機器
 配管は一次側・二次側共にバルブ接続部分まで更新
 ダクトはダンパー部分まで更新（ダンパーも含む）

完成図	口番名	国立環境研究所	図面番号	M-10
	所在地	茨城県つくば市小野川16-2	縮尺	—
	図面内容	研究本館Ⅲ 配管系統図(2)	調査年月日	H 7年 7月 31日
			調査者	小山英雄

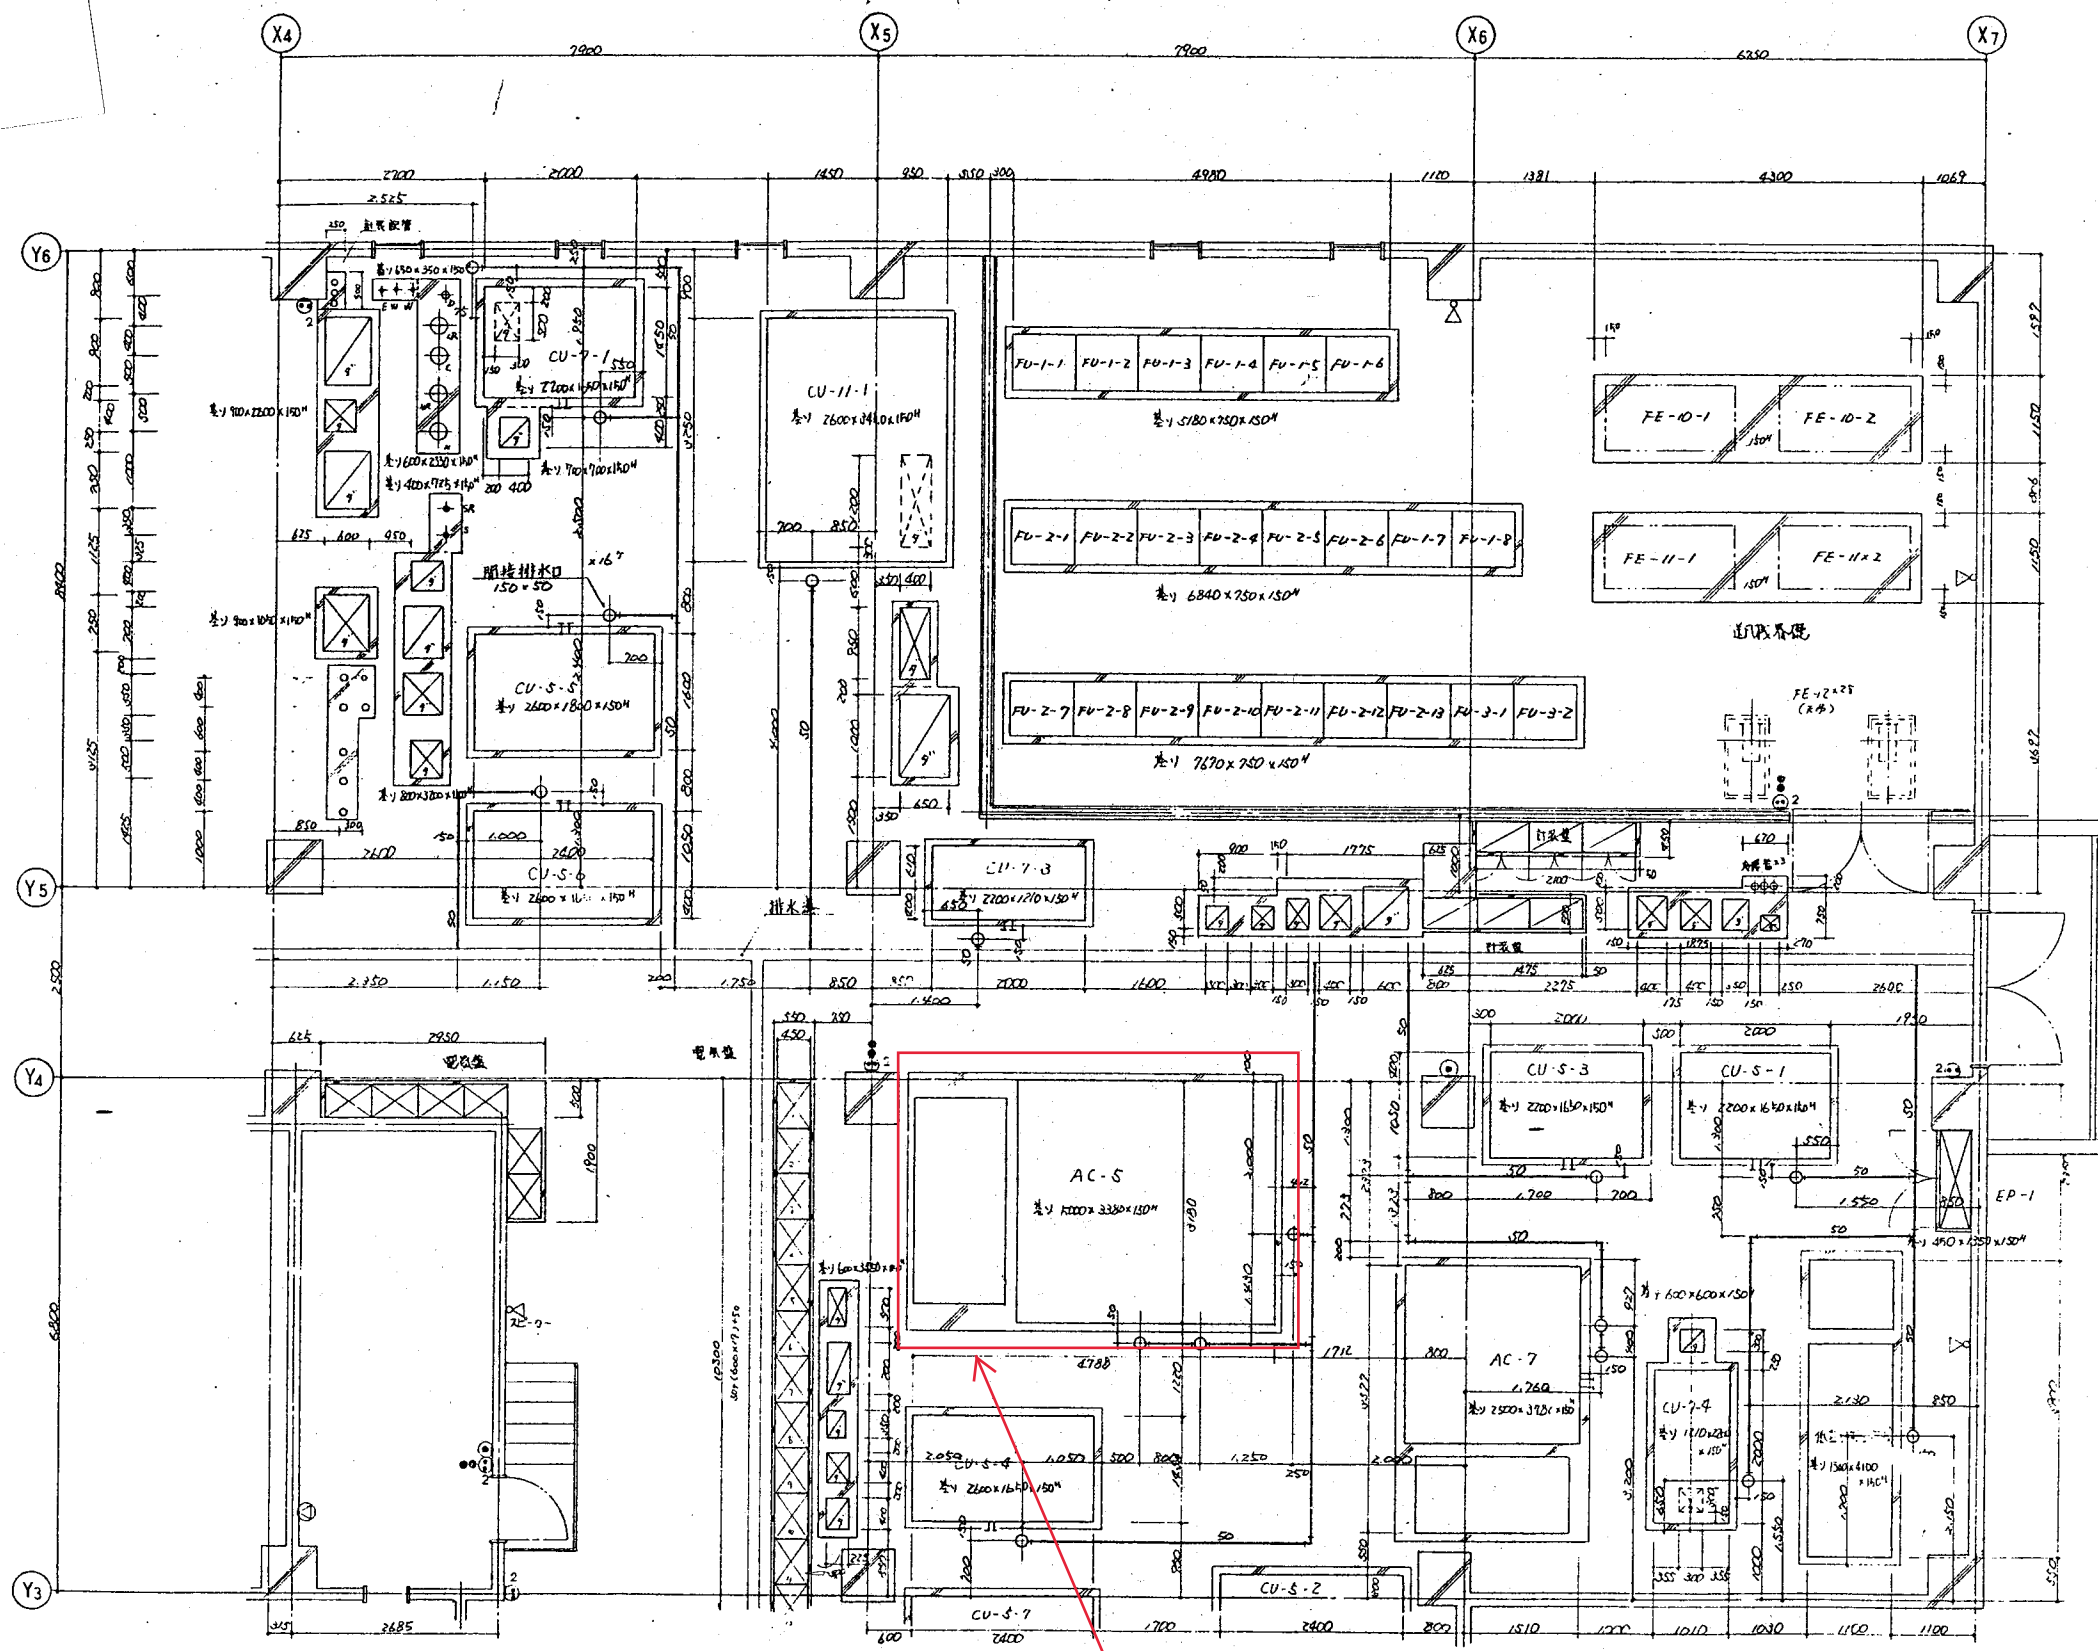


撤去・更新対象機器
基礎架台、シンダー内配管は再利用をすること

図名	国立環境研究所	図番	W-50
所在	茨城県つくば市小野川16-2	縮尺	1/50
図面	研究本館西	調査年月日	H7年7月31日
内容	4F 機械室シンダー内配管図(2)	調製者	小山英雄

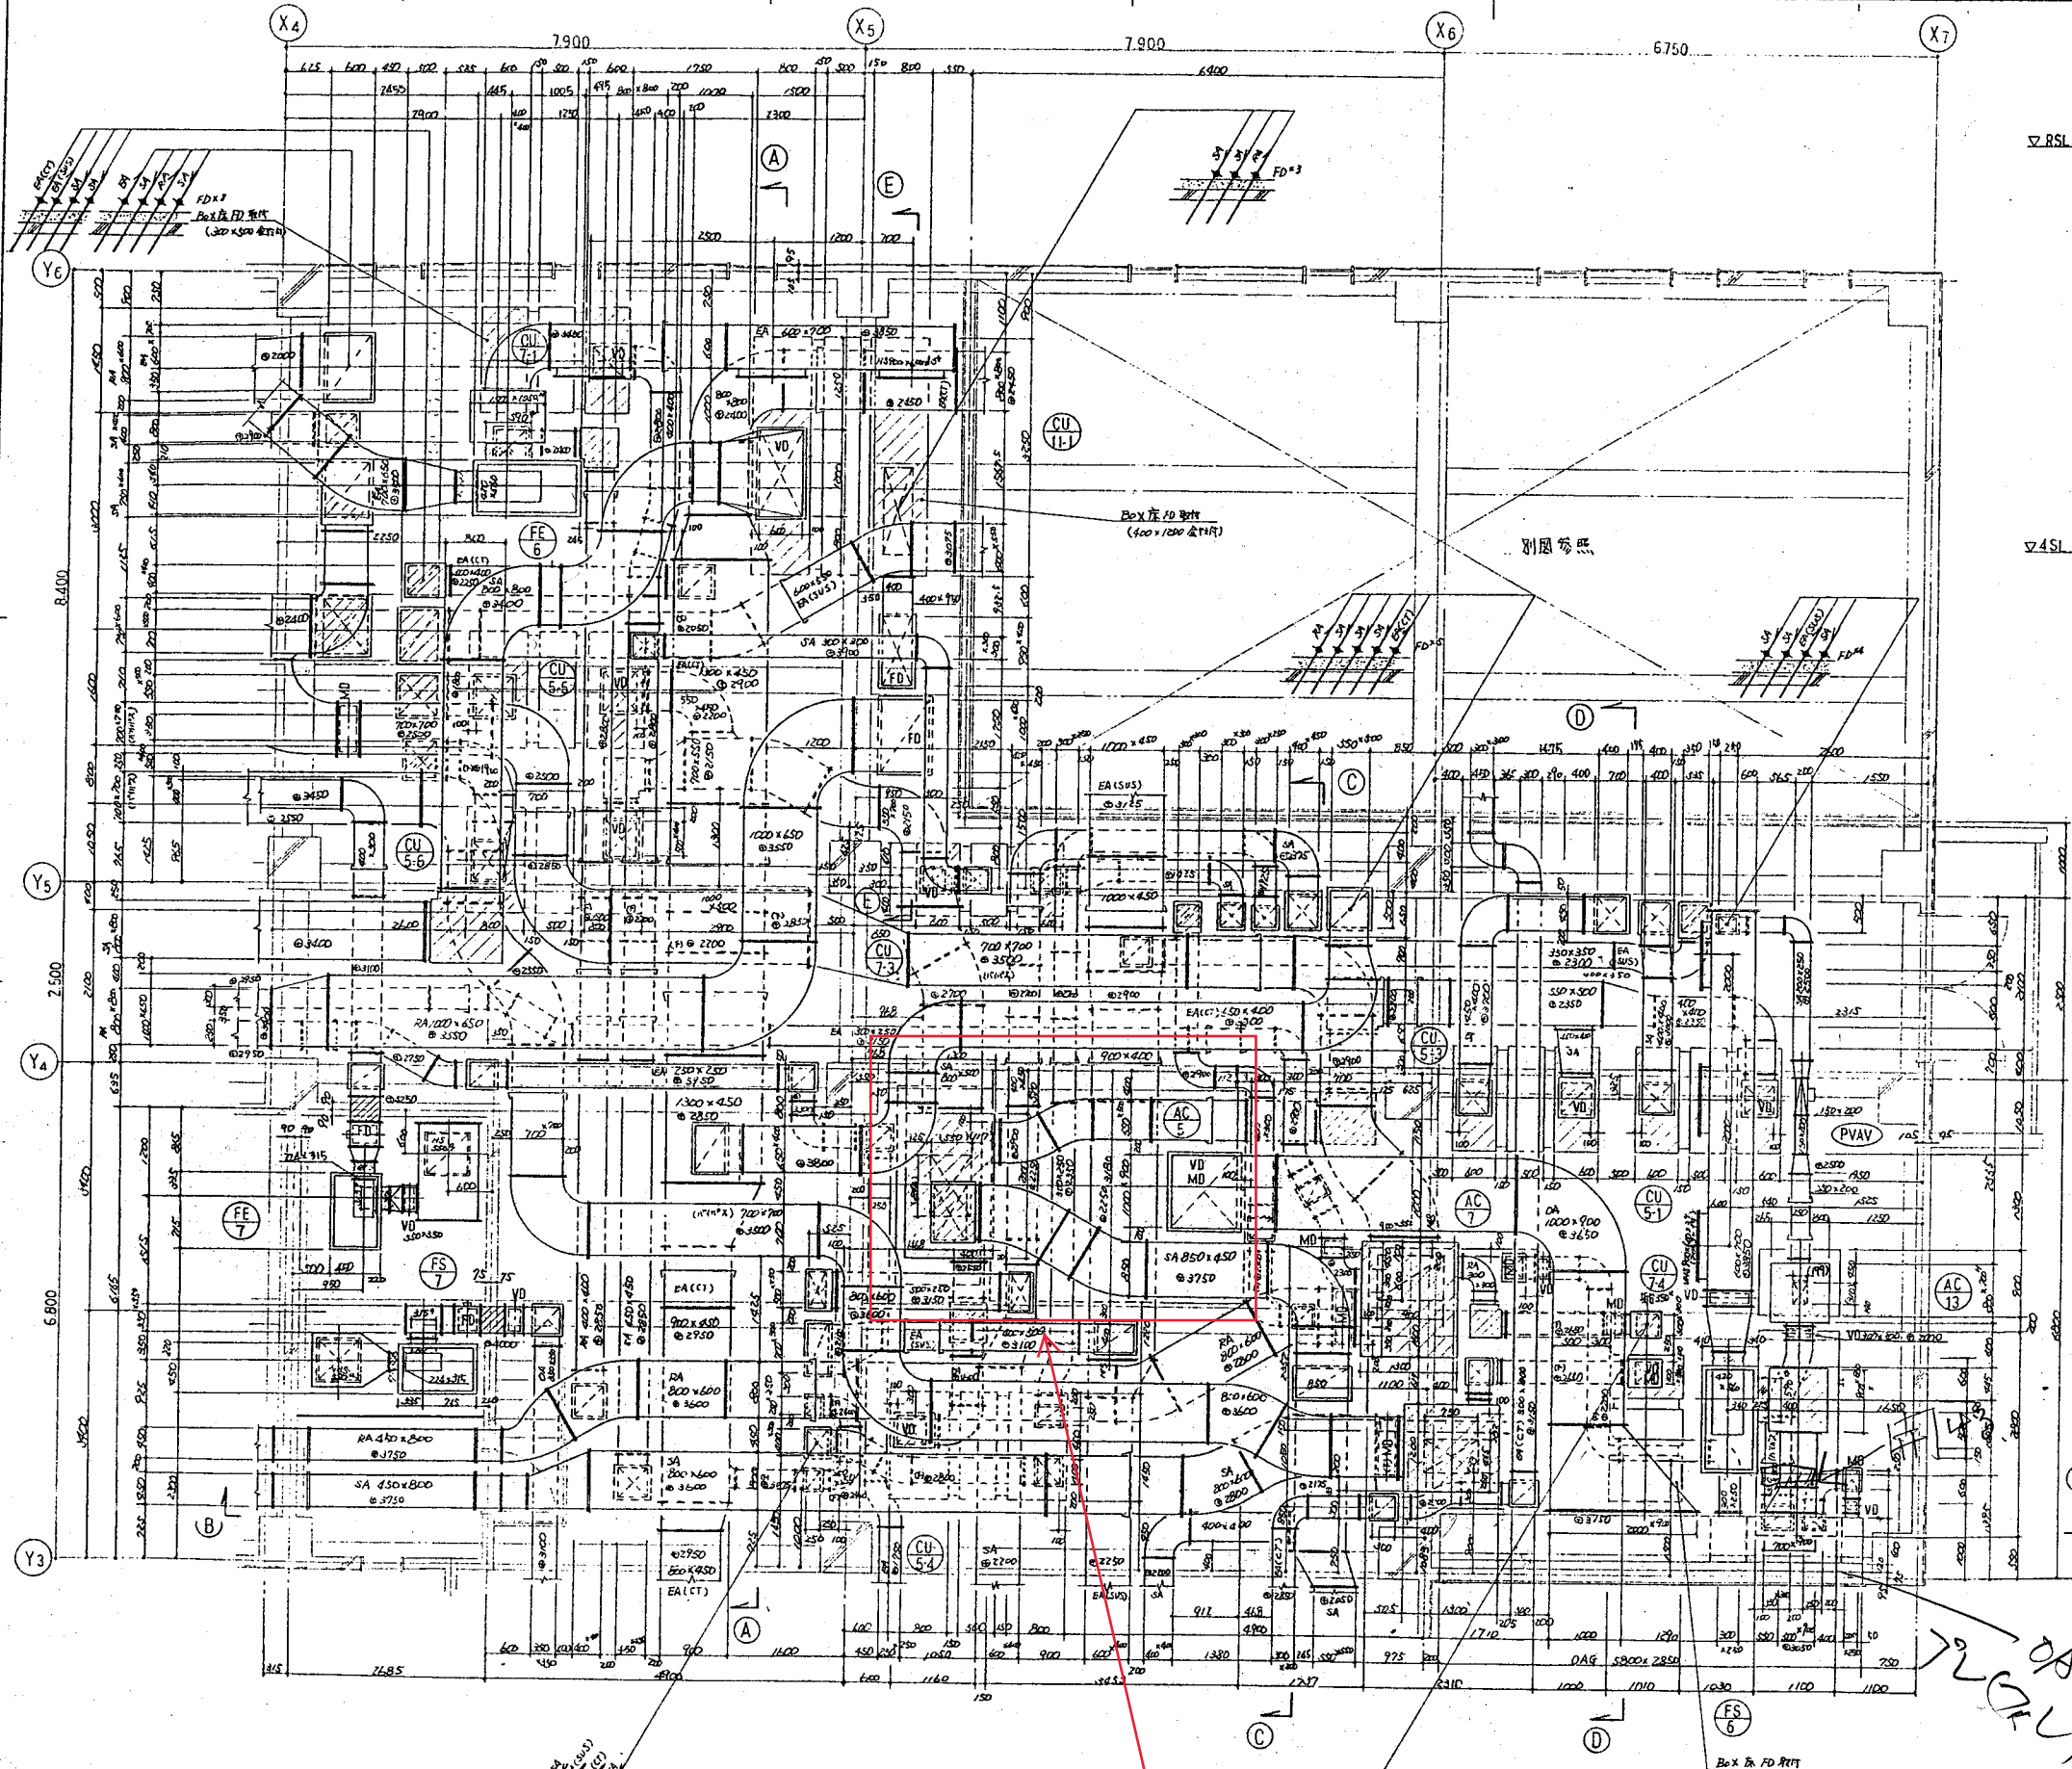


撤去・更新対象機器
ダンパー (VD・MD) 部分まで更新範囲とする

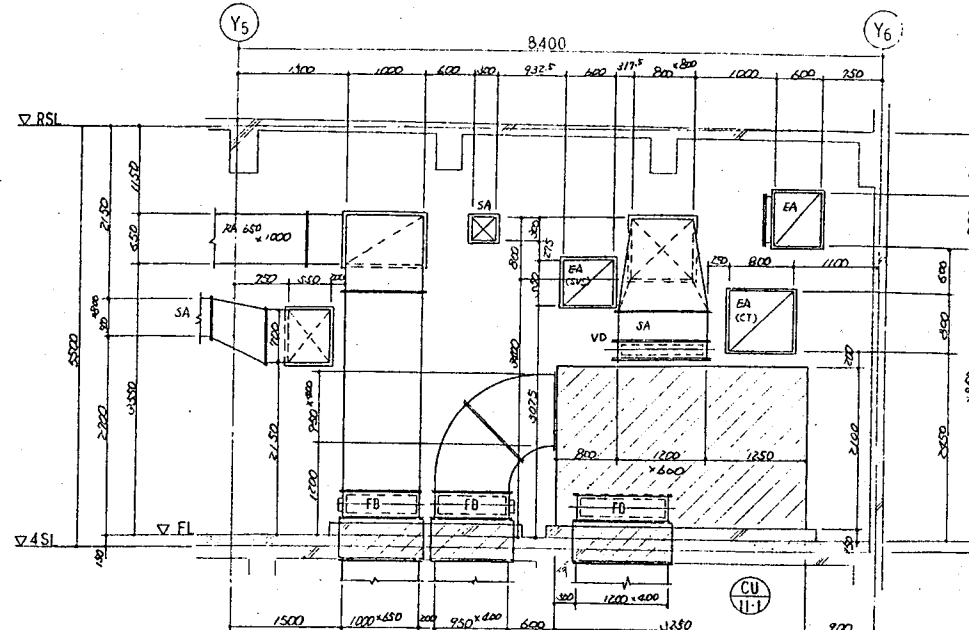


E-E 断面図 (1/50)





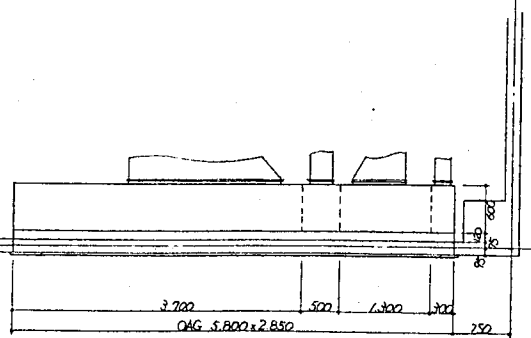

注) 設置・977A内寸法は 1/50 (45L+50)






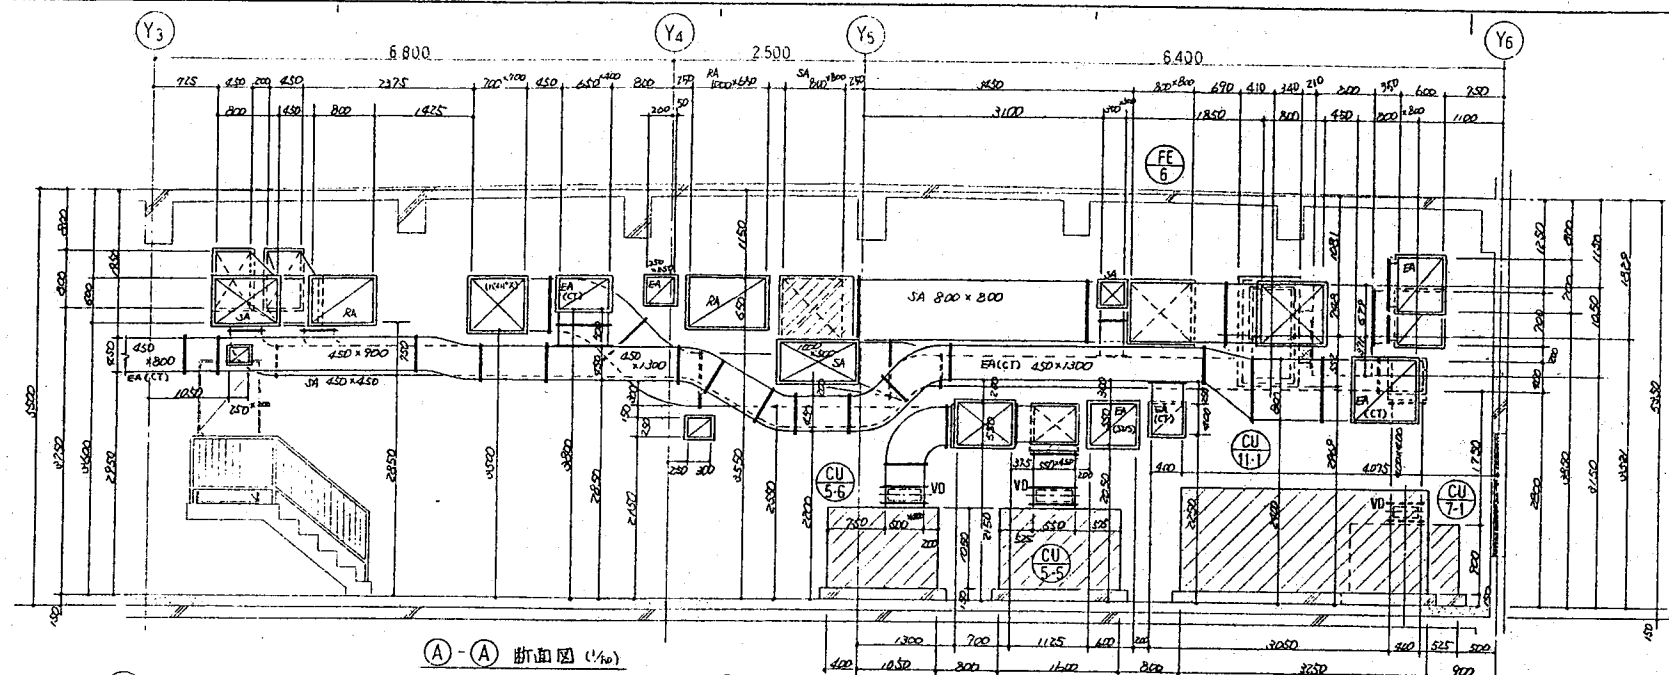


撤去・更新対象機器
ダンパー (VD・MD) 部分まで更新範囲とする

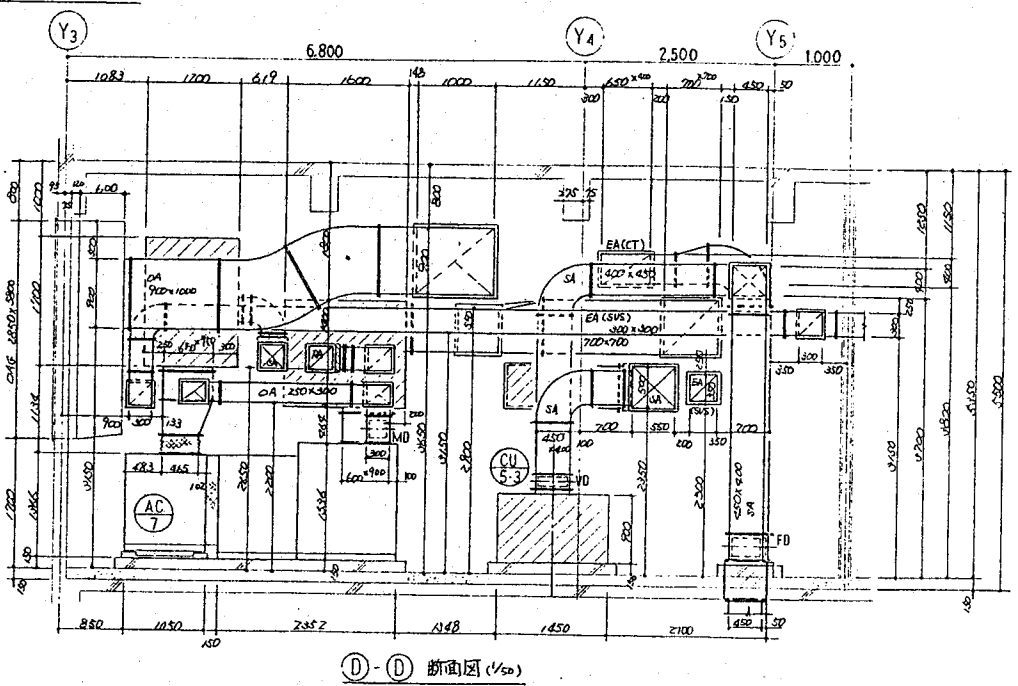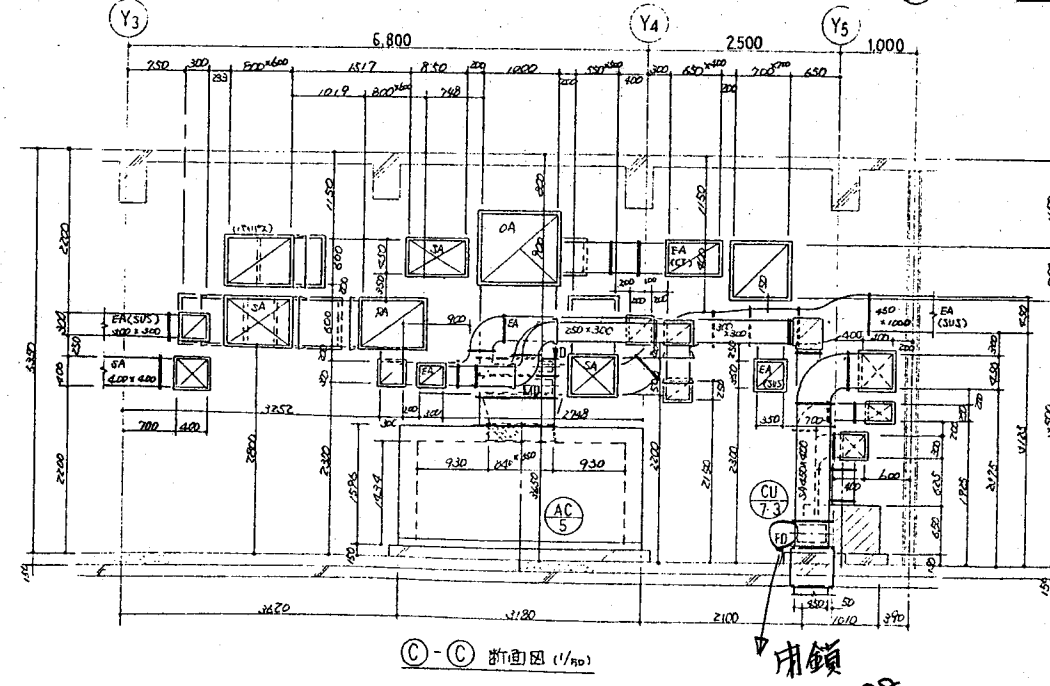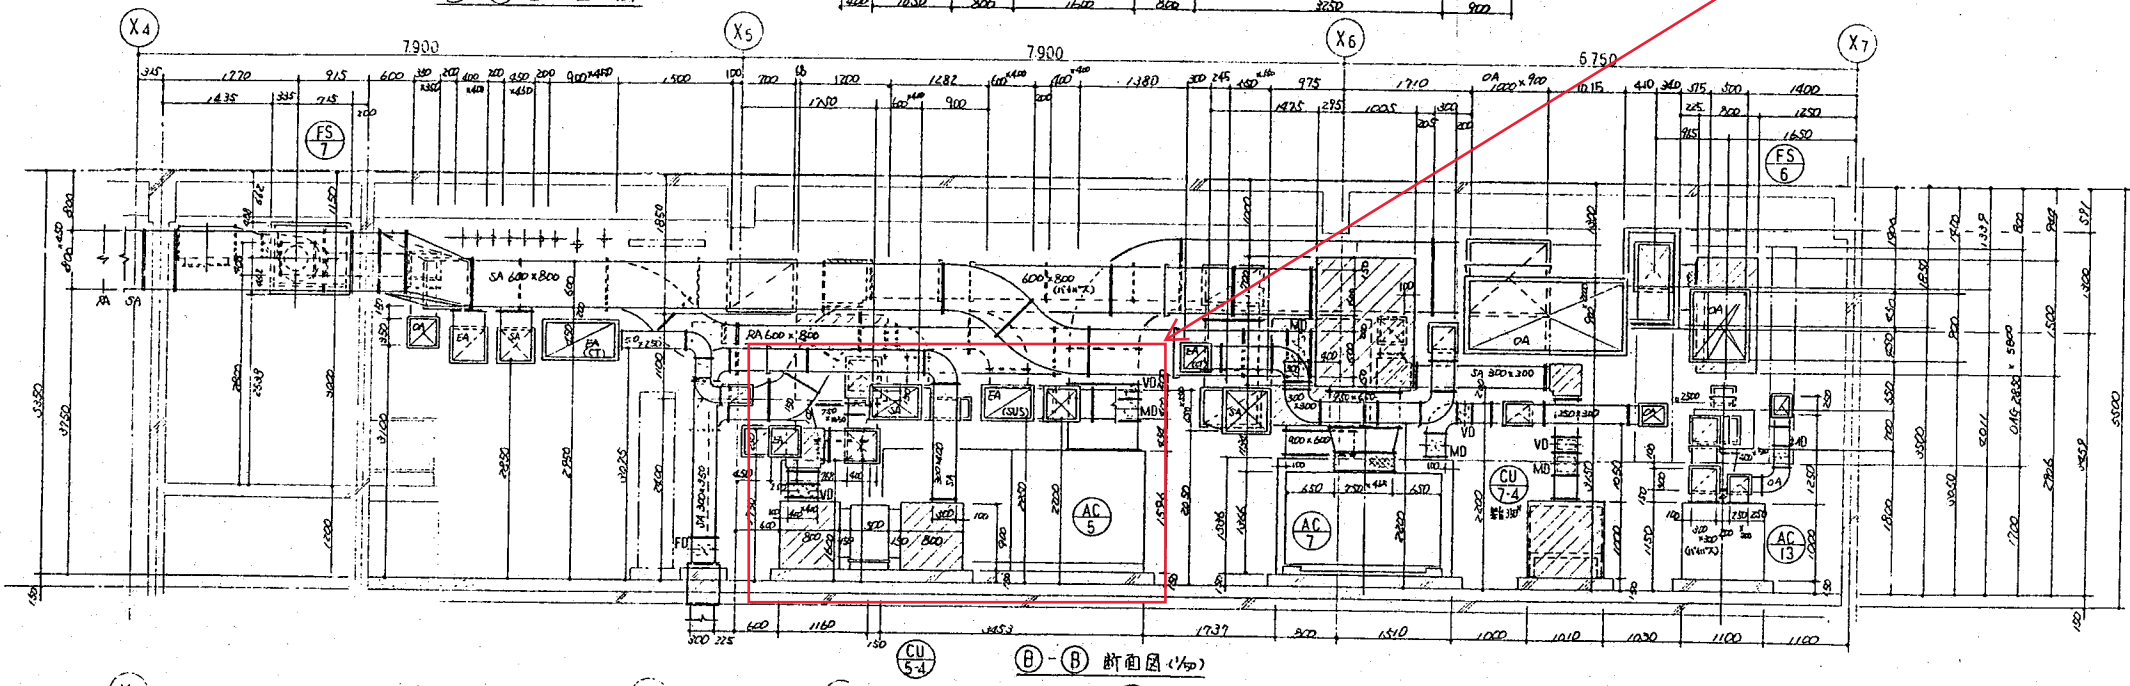









用領
H9.3.28

完成図	口座名	国立環境研究所	図面番号	M-55
	所在	茨城県つくば市小野川16-2	縮尺	1/50
	図面	研究本館Ⅲ	製図年月日	H7年7月31日
	内容	4F 機械室ダクト図(4)	製図者	小山英雄

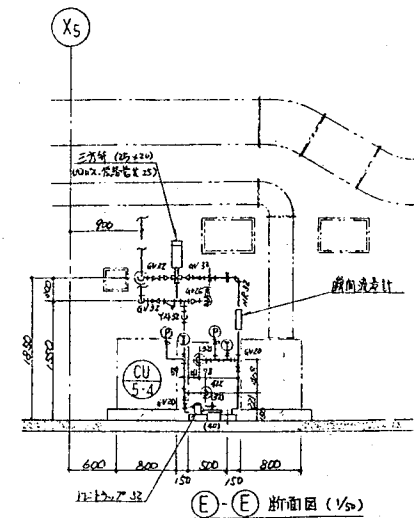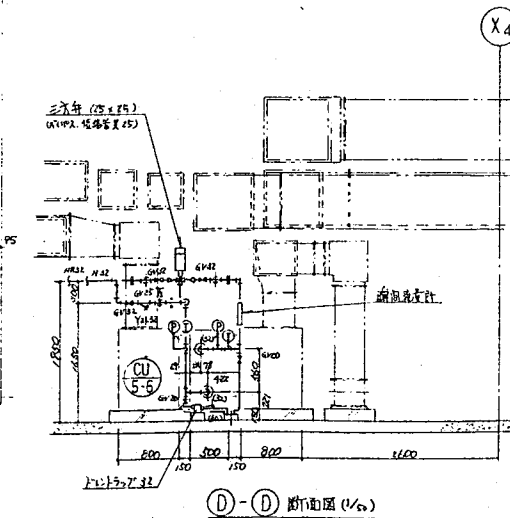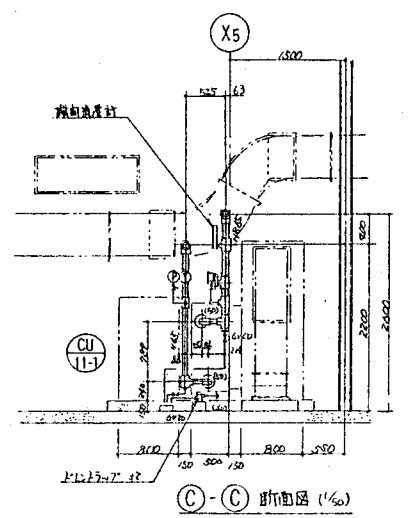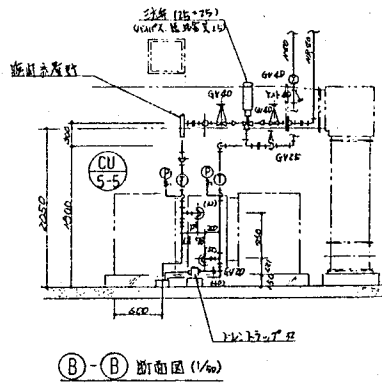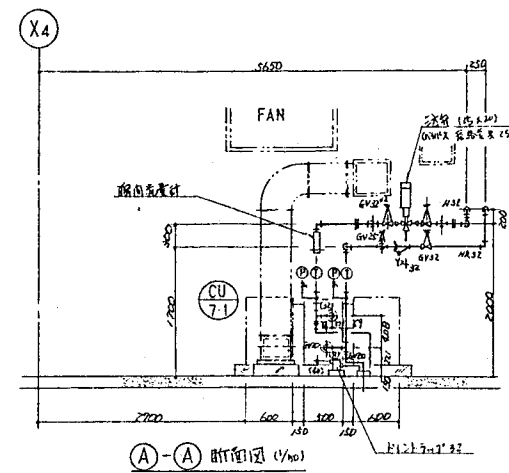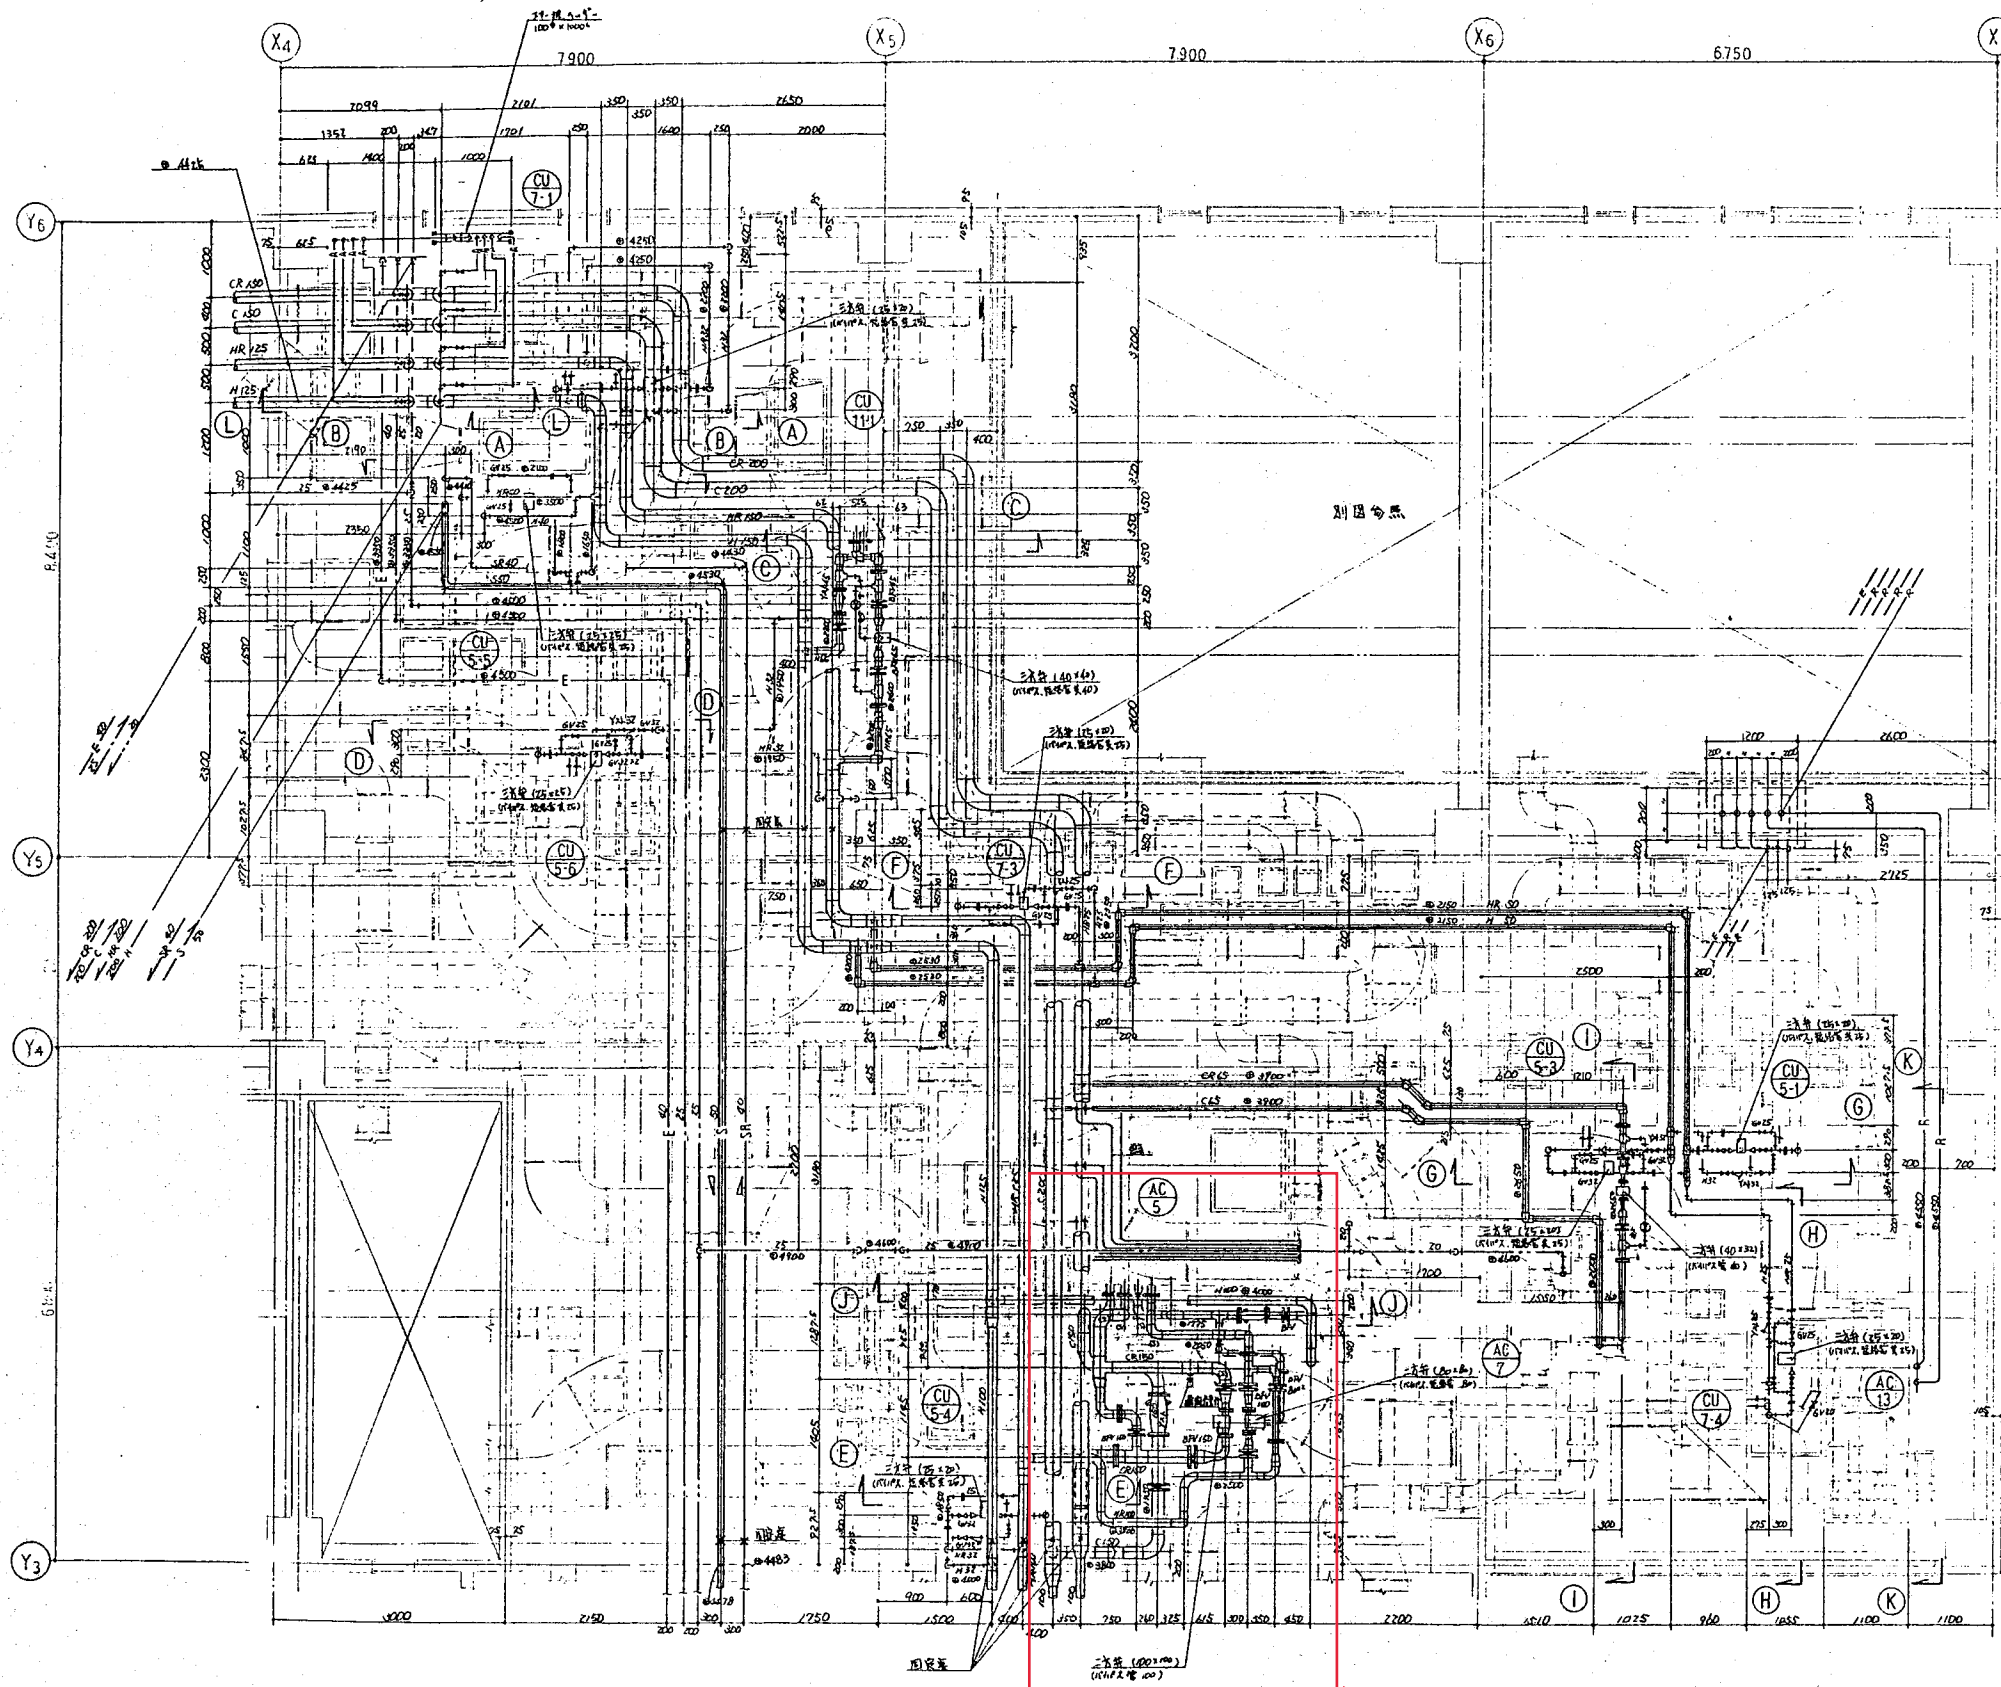

撤去・更新対象機器
配管は一次側・二次側共にバルブ接続部分まで更新

完成	図名	国立環境研究所	図番	M-60
	所在	茨城県つくば市小野川16-2	縮尺	1/50
図面	内容	研究本館車	製図年月日	H7年7月31日
		4F 機械室配管図(3)	製図者	小山英雄

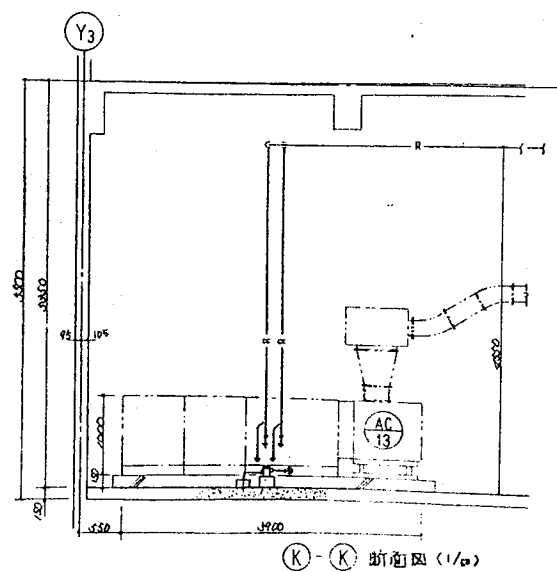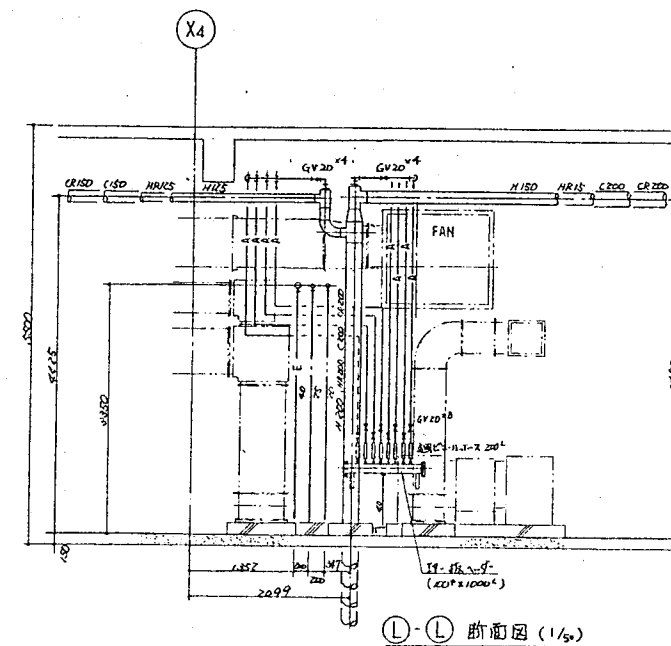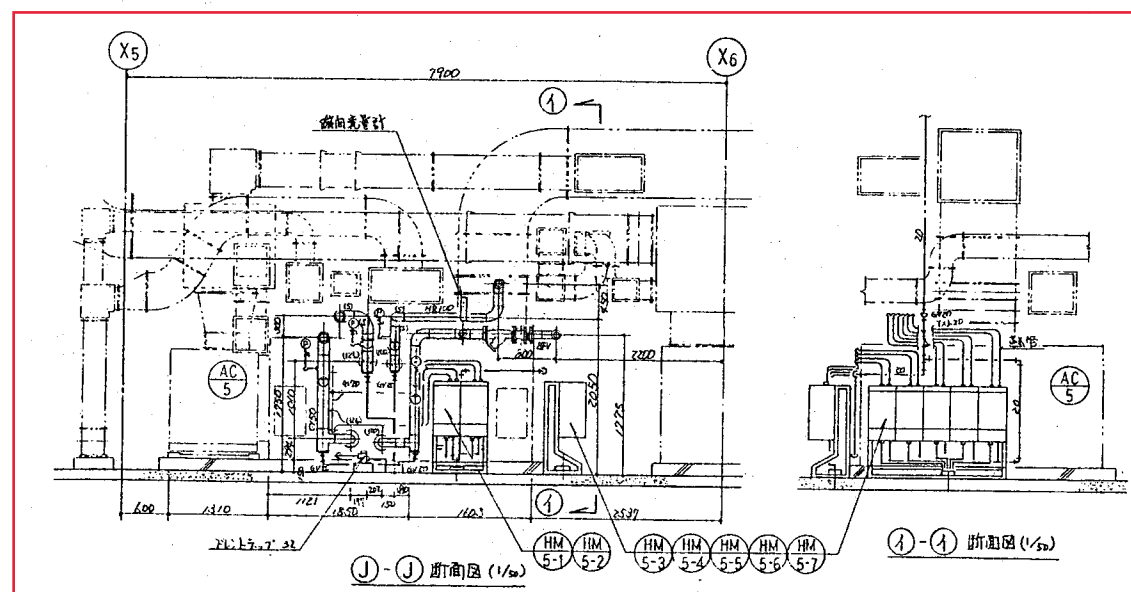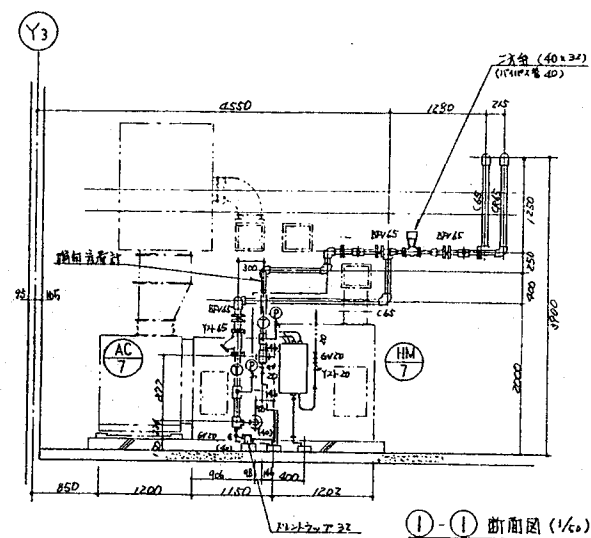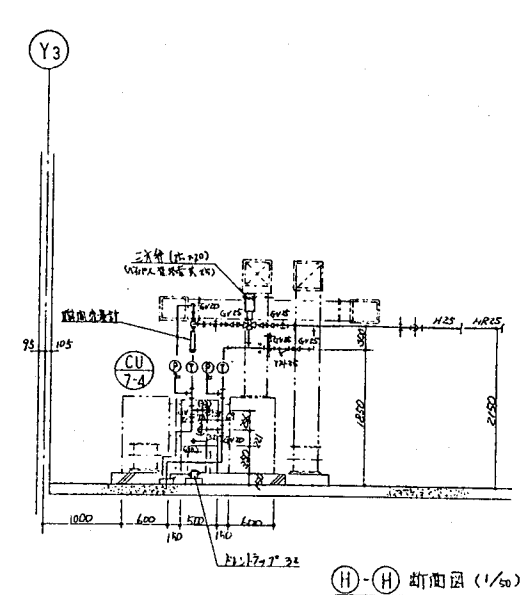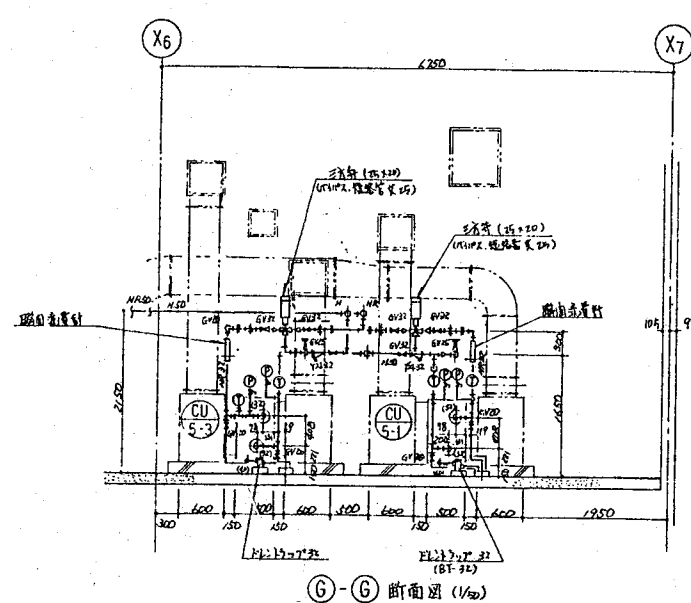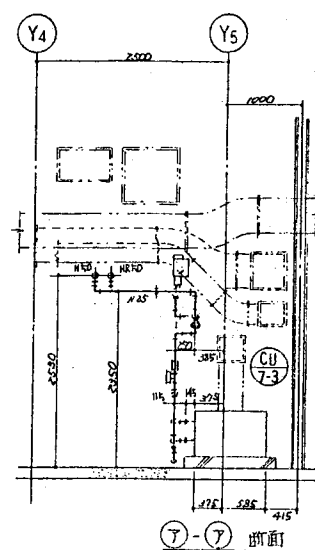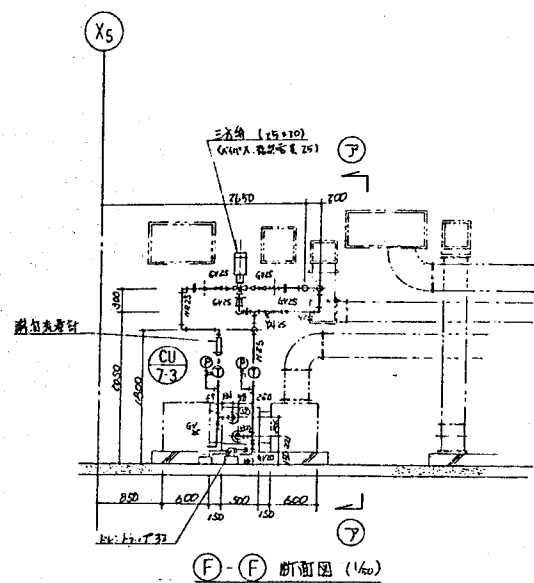

撤去・更新対象機器
配管は一次側・二次側共にバルブ接続部分まで更新


完成図	口座名	国立環境研究所	図面番号	M-61
	所在	茨城県つくば市小野川16-2	縮尺	1/50
	図面内容	研究本館Ⅲ 4F 機械室配管図(4)	製図年月日	H 7 年 7 月 31 日
			調製者	小山英雄

機器番号	負 荷 名 称	電 圧	容量(KW)	配 管 配 線 サ イ ズ	盤 名 称
FE-5	4階空調機室排気ファン	3φ200V	3.7	CV 3.5 ^φ -4C (E25)	4P-1
FS-5	4階空調機室給気ファン	3φ200V	3.7	CV 3.5 ^φ -4C (E25)	4P-1
AC-1	1階タンデム室系統空調和機	3φ200V	11	CVT14 ^φ X2 E 8 ^φ (E63)	4P-1
AC-6	2階F.T.M.S室系統空調和機	3φ200V	5.5	CV 5.5 ^φ -4C (E31)	4P-1
AC-11	3階ミリ波観測室系統空調和機	3φ200V	30	CVT60 ^φ E22 ^φ (E51) CVT60 ^φ (E51)	4P-1
FE-6	4階空調機室(2)排気ファン	3φ200V	3.7	CV 3.5 ^φ -4C (E25)	4P-1
FE-7	4階ELV機室排気ファン	3φ200V	0.4	CV 3.5 ^φ -4C (E25)	4P-1
FE-16	AC-11系統排気ファン	3φ200V	0.4	CV 3.5 ^φ -4C (E25)	4P-1
FE-20	1階タンデムMS/MS室排気ファン	3φ200V	1.5	CV 3.5 ^φ -4C (E25)	4P-1
FS-6	4階空調機室(2)給気ファン	3φ200V	3.7	CV 3.5 ^φ -4C (E25)	4P-1
FS-7	4階ELV機室給気ファン	3φ200V	0.4	CV 3.5 ^φ -4C (E25)	4P-1
FS-9	2階高温分解室給気ファン	3φ200V	1.5	CV 3.5 ^φ -4C (E25)	4P-1
FS-10	AC-9 加圧系統給気ファン	3φ200V	0.75	CV 3.5 ^φ -4C (E25)	4P-1
HM-1-1	AC-1 系統加湿器	3φ200V	16	CVT14 ^φ E 8 ^φ (E39)	4P-1
HM-1-2	AC-1 系統加湿器	3φ200V	16	CVT14 ^φ E 8 ^φ (E39)	4P-1
HM-2	AC-6 系統加湿器	3φ200V	10.1	CVT14 ^φ E 8 ^φ (E39)	4P-1
AC-2	3階GRID室系統空調和機	3φ200V	15	CVT22 ^φ X2 E 8 ^φ (E63)	4P-1
FE-17	AC-2 系統排気ファン	3φ200V	0.2	CV 3.5 ^φ -4C (E25)	4P-1
HM-6	AC-6 系統加湿器	3φ200V	5.8	CV 5.5 ^φ -4C (E31)	4P-1
HM-11	AC-11 系統加湿器	3φ200V	16	CVT14 ^φ E 8 ^φ (E39)	4P-1
AC-9-1	2階動物飼育室系統空調和機	3φ200V	1.5	CV 3.5 ^φ -4C (E25)	4P-1
AC-9-2	2階動物飼育室系統空調和機	3φ200V	1.5	CV 3.5 ^φ -4C (E25)	4P-1
FE-4	1階発電機室系統排気ファン	3φ200V	0.75	CV 3.5 ^φ -4C (E25)	4P-1
FE-9	1階加圧器MS室系統排気ファン	3φ200V	0.4	CV 3.5 ^φ -4C (E25)	4P-1
FE-10-1	2階特殊排気系統排気ファン	3φ200V	15	CVT22 ^φ X2 E 8 ^φ (E63)	4P-1
FE-10-2	2階特殊排気系統排気ファン	3φ200V	15	CVT22 ^φ X2 E 8 ^φ (E63)	4P-1
FE-11-1	2階特殊排気系統排気ファン	3φ200V	15	CVT22 ^φ X2 E 8 ^φ (E63)	4P-1
FE-11-2	2階特殊排気系統排気ファン	3φ200V	15	CVT22 ^φ X2 E 8 ^φ (E63)	4P-1
FE-12-1	2階特殊排気系統排気ファン	3φ200V	1.5	CV 3.5 ^φ -4C (E25)	4P-1
FE-12-2	2階特殊排気系統排気ファン	3φ200V	1.5	CV 3.5 ^φ -4C (E25)	4P-1
FS-4	1階発電機室系統給気ファン	3φ200V	1.5	CV 3.5 ^φ -4C (E25)	4P-1
FS-8	1階加圧器MS室系統給気ファン	3φ200V	0.4	CV 3.5 ^φ -4C (E25)	4P-1
HM-5-1	AC-5 系統加湿器	3φ200V	23	CVT22 ^φ E 8 ^φ (E51)	4P-1
HM-5-2	AC-5 系統加湿器	3φ200V	23	CVT22 ^φ E 8 ^φ (E51)	4P-1
HM-5-3	AC-5 系統加湿器	3φ200V	23	CVT22 ^φ E 8 ^φ (E51)	4P-1
HM-5-4	AC-5 系統加湿器	3φ200V	23	CVT22 ^φ E 8 ^φ (E51)	4P-1
HM-5-5	AC-5 系統加湿器	3φ200V	23	CVT22 ^φ E 8 ^φ (E51)	4P-1
HM-5-6	AC-5 系統加湿器	3φ200V	23	CVT22 ^φ E 8 ^φ (E51)	4P-1
HM-7	AC-7 系統加湿器	3φ200V	16	CVT14 ^φ E 8 ^φ (E39)	4P-1
AC-4	2階化学物質管理区域系統(1)空調和機	3φ200V	5.5	CV 5.5 ^φ -4C (E31)	4P-1
AC-5	2階化学物質管理区域系統(2)空調和機	3φ200V	22	CVT38 ^φ E14 ^φ (E51)	4P-1
AC-7	3階NOAA室系統空調和機	3φ200V	11	CVT14 ^φ X2 E 8 ^φ (E63)	4P-1
AC-8	2階マイクロコム室系統空調和機	3φ200V	7.5	CV 8 ^φ -4C (E31)	4P-1
FE-18	AC-7 系統排気ファン	3φ200V	0.75	CV 3.5 ^φ -4C (E25)	4P-1
FE-28	2階マイクロコム室系統排気ファン	3φ200V	3.7	CV 3.5 ^φ -4C (E25)	4P-1
PCD-1	RA-1 冷却水系統冷水ポンプ	3φ200V	1.5	CV 3.5 ^φ -4C (E25)	4P-1
PCH-1-1	ソーラー系統冷水ポンプ	3φ200V	1.5	CV 3.5 ^φ -4C (E25)	4P-1
PCH-1-2	ソーラー系統冷水ポンプ	3φ200V	1.5	CV 3.5 ^φ -4C (E25)	4P-1
PH-2	貯湯槽系統温水ポンプ	3φ200V	0.4	CV 3.5 ^φ -4C (E25)	4P-1
PH-4	ソーラー熱水系統温水ポンプ	3φ200V	1.5	CV 3.5 ^φ -4C (E25)	4P-1
PH-5	RA-1 熱水系統温水ポンプ	3φ200V	0.75	CV 3.5 ^φ -4C (E25)	4P-1
SOR-1	ソーラー連系制御盤	3φ200V	15	CVT22 ^φ E 8 ^φ (E51)	4P-1
RHP-1	空気熱源ヒートポンプユニット	3φ200V	15.6	CVT22 ^φ E 8 ^φ (E51)	4P-1
ST-1	貯湯槽(電断防止用)	1φ200V	0.75	CV 3.5 ^φ -3C (E25)	4P-1
FE-13	AC-10系統排気ファン	3φ200V	0.2	CV 3.5 ^φ -4C (E25)	4P-1
AC-10	3階工コオフィス空調和機	3φ200V	1.5	CV 3.5 ^φ -4C (E25)	4P-1
HEX-1	AC-10用全熱交換器	3φ200V	0.1	CV 3.5 ^φ -4C (E25)	4P-1
HM-10	AC-10系統加湿器	3φ200V	5.8	CV 5.5 ^φ -4C (E31)	4P-1
SOR-2	太陽光制御電源	1φ200V	0.3	CV 3.5 ^φ -3C (E25)	4P-1
RA-1	温水冷源機	1φ200V	0.5	CV 3.5 ^φ -3C (E25)	4P-1
PCD-2	2階高温分解室系統冷水ポンプ	3φ200V	7.5	CV 8 ^φ -4C (E31)	4P-1
PCD-3	2階マイクロコム室系統冷水ポンプ	3φ200V	1.5	CV 3.5 ^φ -4C (E25)	4P-1
PCD-4	4階純水装置冷水系統冷水ポンプ	3φ200V	1.5	CV 3.5 ^φ -4C (E25)	4P-1
WS-1	純水装置	3φ200V	0.2	CV 3.5 ^φ -4C (E25)	4P-1
WD-2	薬液注入装置(PCD-2)	1φ200V	0.3	CV 3.5 ^φ -3C (E25)	4P-1
WD-8	薬液注入装置(PCH-1)	1φ200V	0.3	CV 3.5 ^φ -3C (E25)	4P-1
WD-9	薬液注入装置(PCH-2)	1φ200V	0.3	CV 3.5 ^φ -3C (E25)	4P-1
WN-1	軟水装置	3φ200V	0.7	CV 3.5 ^φ -4C (E25)	4P-1
PHW-1	給湯循環ポンプ	1φ100V	0.1	CV 3.5 ^φ -3C (E25)	4P-1
PU-1	加圧給水ポンプ	1φ200V	0.4	CV 3.5 ^φ -3C (E25)	4P-1
HM-4-1	AC-4 系統加湿器	3φ200V	16	CVT14 ^φ E 8 ^φ (E39)	4P-1
HM-4-2	AC-4 系統加湿器	3φ200V	16	CVT14 ^φ E 8 ^φ (E39)	4P-1
HM-9-1	AC-9 系統加湿器	3φ200V	16	CVT14 ^φ E 8 ^φ (E39)	4P-1
HM-9-2	AC-9	3φ200V	16	CVT14 ^φ E 8 ^φ (E39)	4P-1


⑥	D-3(分)	FP55 ^φ -2C	
	m-1	CVT100 ^φ	ZM-1000B
	I-1(分)	CVT100 ^φ	
	E1	IV 38 ^φ	
	E3	IV 60 ^φ	

⑦	m-4	CVT200 ^φ	
	m-5	CVT100 ^φ	
	m-6	CVT100 ^φ	
	m-7	CVT100 ^φ	
	m-8	CVT150 ^φ	
	m-9	CVT100 ^φ	ZM-1000B
	m-10	CVT100 ^φ	
	m-11	CVT100 ^φ	
	m-12	CVT100 ^φ	
	m-13	CVT100 ^φ	
	m-14	CVT 60 ^φ	
	m-16	CVT100 ^φ	
	L-4	CVT 38 ^φ	


記 号	配 管 配 線 サ イ ズ
4P-1	m-4 CVT200 ^φ E3 38 ^φ
4P-1	m-6 CVT100 ^φ E3 22 ^φ
4P-1	m-5 CVT100 ^φ E3 38 ^φ
4P-1	m-1 CVT100 ^φ E3 22 ^φ
4P-1	m-10 CVT100 ^φ E3 22 ^φ
4P-1	m-11 CVT100 ^φ
4P-1	m-12 CVT100 ^φ
4P-1	m-13 CVT100 ^φ
4P-1	m-8 CVT150 ^φ E3 38 ^φ
4P-1	m-7 CVT100 ^φ E3 22 ^φ
4P-1	m-9 CVT100 ^φ
4P-1	m-14 CVT 60 ^φ E3 60 ^φ

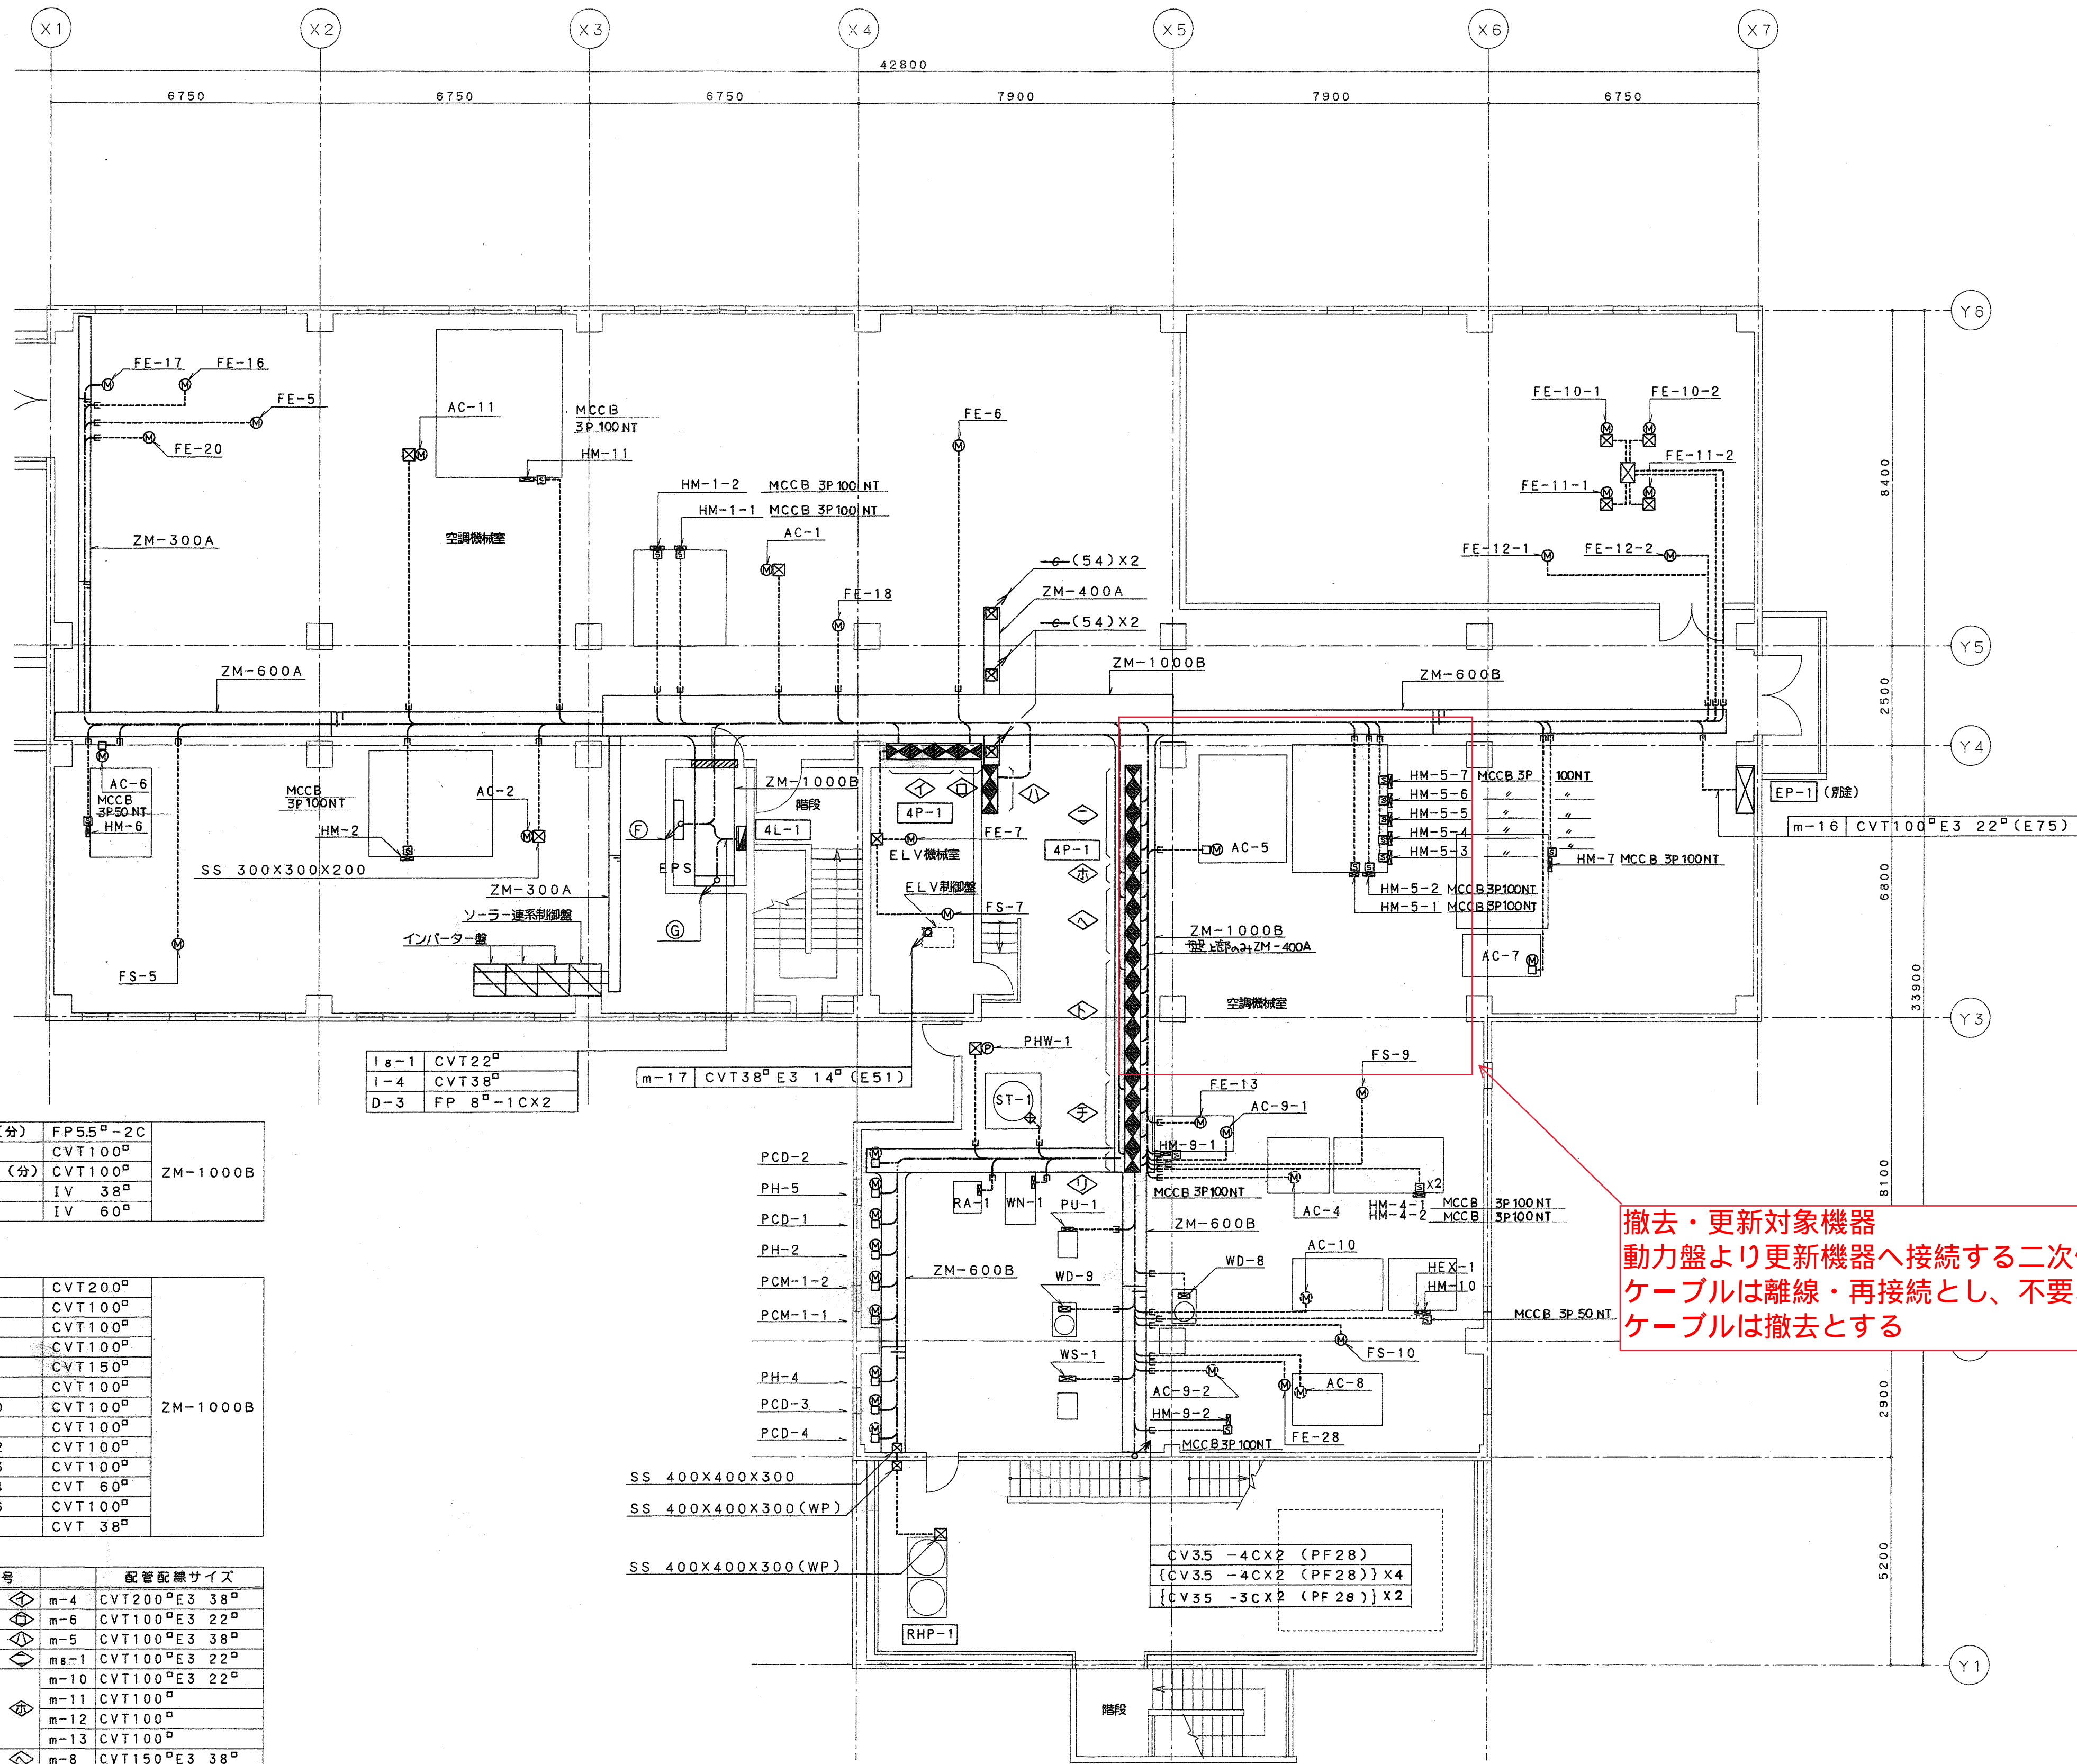

撤去・更新対象機器
動力盤より更新機器へ接続する二次側
ケーブルは離線・再接続とし、不要な
ケーブルは撤去とする

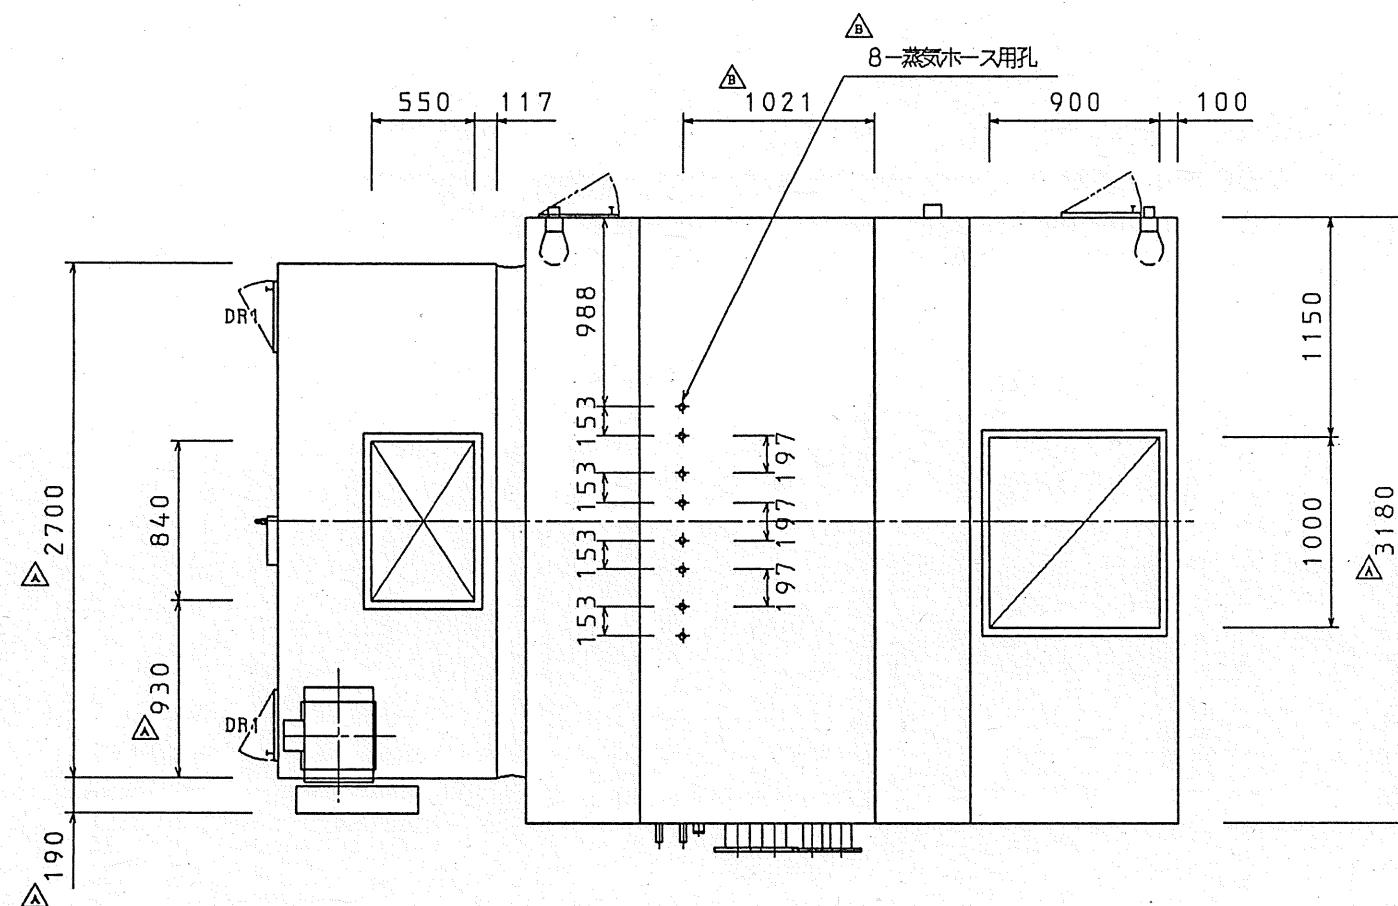


(kg)	
番号	概算重量
1	1200
2	250
3	1500
4	250
5	500
6	450

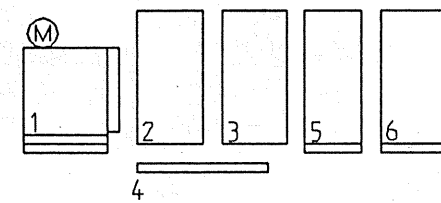


*コイル室両側面外板 蒸気ホースは付属出荷

搬入分割姿図

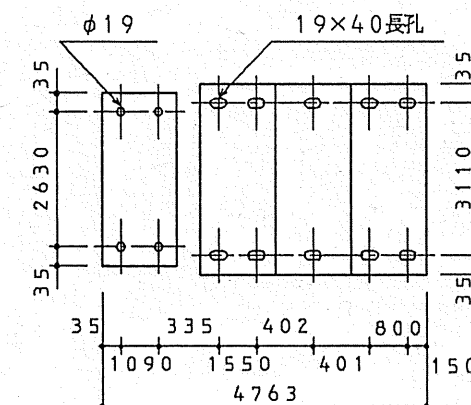

△ 架台アンカ孔位置図

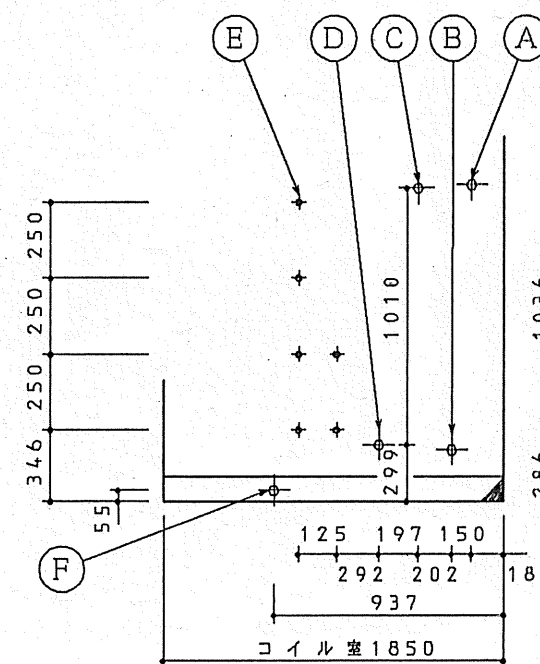

△ 配管位置図

		機 器 仕 様	
△ △ △ △	給 気 側	風量	30200 m ³ /h (OA30200)
		全静圧／機外静圧	131／ 99 mmAq
		シロコファン	600DC × 1
		手動式スクロールダンパ付	吐出風速＝18. 2m/s
△ △ △ △ △ △	温 水 コ イ ル	電動機 3相200V50Hz	22. 00kW／4P／防滴×1
		サイズ	W48 4 7×2800-SF×1
		用途／通過風速	H / 2. 46m/s
		全熱量	190300 kcal/h
		空気入口温度DB／WB	-6. 6／-7. 3 °C
		空気出口温度DB／WB	14. 8／ 5. 1 °C
△ △ △ △ △ △	冷 水 コ イ ル	水量 (損失水頭)	635ℓ/min (4. 1mAq)
		水入口／出口温度	55. 0／50. 0 °C
		サイズ	W48 8 7×2800-DF×1
		用途／通過風速	C / 2. 46m/s
		全熱量	395800 kcal/h
		空気入口温度DB／WB	33. 0／27. 2 °C
△ △ △ △	加 湿	空気出口温度DB／WB	16. 3／15. 4 °C
		水量 (損失水頭)	1320ℓ/min (4. 4mAq)
		水入口／出口温度	7. 0／12. 0 °C
		蒸気加湿器	LS-540×7
		有効加湿量	182. 0kg/h
		防振装置	スプリング

撤去・更新対象機器 詳細

A: 2-1 温水出口 100A (145)
B: 2-1 温水入口 100A (145)
C: 2-1 冷水出口 125A (145)
D: 2-1 冷水入口 125A (145)
E: 6-1 蒸気ノズル $\phi 22$
F: 排水口 50A (50)

() 内は、フレームからの配管出寸法

ML	マリンランプ	スイッチ付	2
PG	差圧計		2
AF	セル型フィルタ プレフィルタ付	フル	8
		ハーフ	2
DR 3	点検扉	400×650 片開き式	1
DR 2	点検扉 (φ150覗き窓付)	400×650 片開き式	1
DR 1	点検扉	350×550 片開き式	2
品番	部 品 名	仕 様	数量

本図の外形寸法は、フレーム間を示します。

年月日	.6.9	.
控		
納		
製		
見		
参		
完	4	
外		
計	(42)	

					照査	河盛			図面名称	空気調和機 構成図				No.	05	台数	1
B	95. 2.10	蒸気ホース位置変更	竹野		作成	竹野	図法	第三角法			環境 研 共 同 利 用 棟	系統名	AC-5				
A	95. 1.24	△ 部変更	竹野	河盛	担当	樋下	日付	'94. 11. 16	新晃工業株式会社	図 番	TAU-9428718B	サイズ	DH-35				

令和6年度国立研究開発法人国立環境研究所
研究本館Ⅲ化学物質管理区域空調(AC-5)更新工事

参考積算数量書

令和7年4月

(工事価格 金 円)

[illegible]

名 称	摘 要	数 量	単位	単 価	金 額	備 考
研究本館Ⅲ化学物質管理区域空調(AC-5)更新						
空気調和設備工事						
【機器設備】						
AC-5 エアーハンドリングユニット		1.0	式			
フィルターユニット		1.0	式			
加湿器	ウェットマスター	1.0	式			
空調機組立費		1.0	式			
小計						
【機器搬入据付工事】						
搬入据付工事		1.0	式			
据付材料		1.0	式			
ラフタークレーン 16t		1.0	台			
工具消耗品・消耗品費・機材費		1.0	式			
移動交通費		1.0	式			
搬入据付業者経費	(法定福利費含)	1.0	式			
小計						
【配管設備他工事】						
配管材料		1.0	式			
支持金物		1.0	式			
配管類工事費		1.0	式			
溶接加工費		1.0	式			
支持金物取付費		1.0	式			
ダクト部材	VD・MD各1台 1000×900×200L	1.0	式			
ダクト工事	キャンバス継手・VD・MD各1カ所	1.0	式			
雑工事		1.0	式			
場内小運搬		1.0	式			
清掃作業費		1.0	式			
工具損料		1.0	式			
消耗雑材費		1.0	式			
運搬交通費		1.0	式			
配管設備業者経費	(法定福利費含)	1.0	式			
保温工事 材工共	(法定福利費含)	1.0	式			
小計						

名 称	摘 要	数 量	単位	単 価	金 額	備 考
【電源工事】						
離線・再接続		1.0	式			
加湿電源盤ケーブル撤去工事		1.0	式			
電源工事業者経費	(法定福利費含)	1.0	式			
小計						
【計装工事】						
自動制御機器		1.0	式			
盤関係		1.0	式			
試運転調整費		1.0	式			
計装工事		1.0	式			
計装工事業者経費	(法定福利費含)	1.0	式			
小計						
【撤去工事】						
機器及び配管類撤去		1.0	式			
ラフタークレーン 16t		1.0	台			
工具消耗品・消耗品費・機材費		1.0	式			
移動交通費		1.0	式			
撤去工事業者経費	(法定福利費含)	1.0	式			
小計						
【産業廃棄物処理】						
運搬費		1.0	式			
処分費		1.0	式			
小計						
合計						